


PLANTA SÓTANO

ESC. 1/100

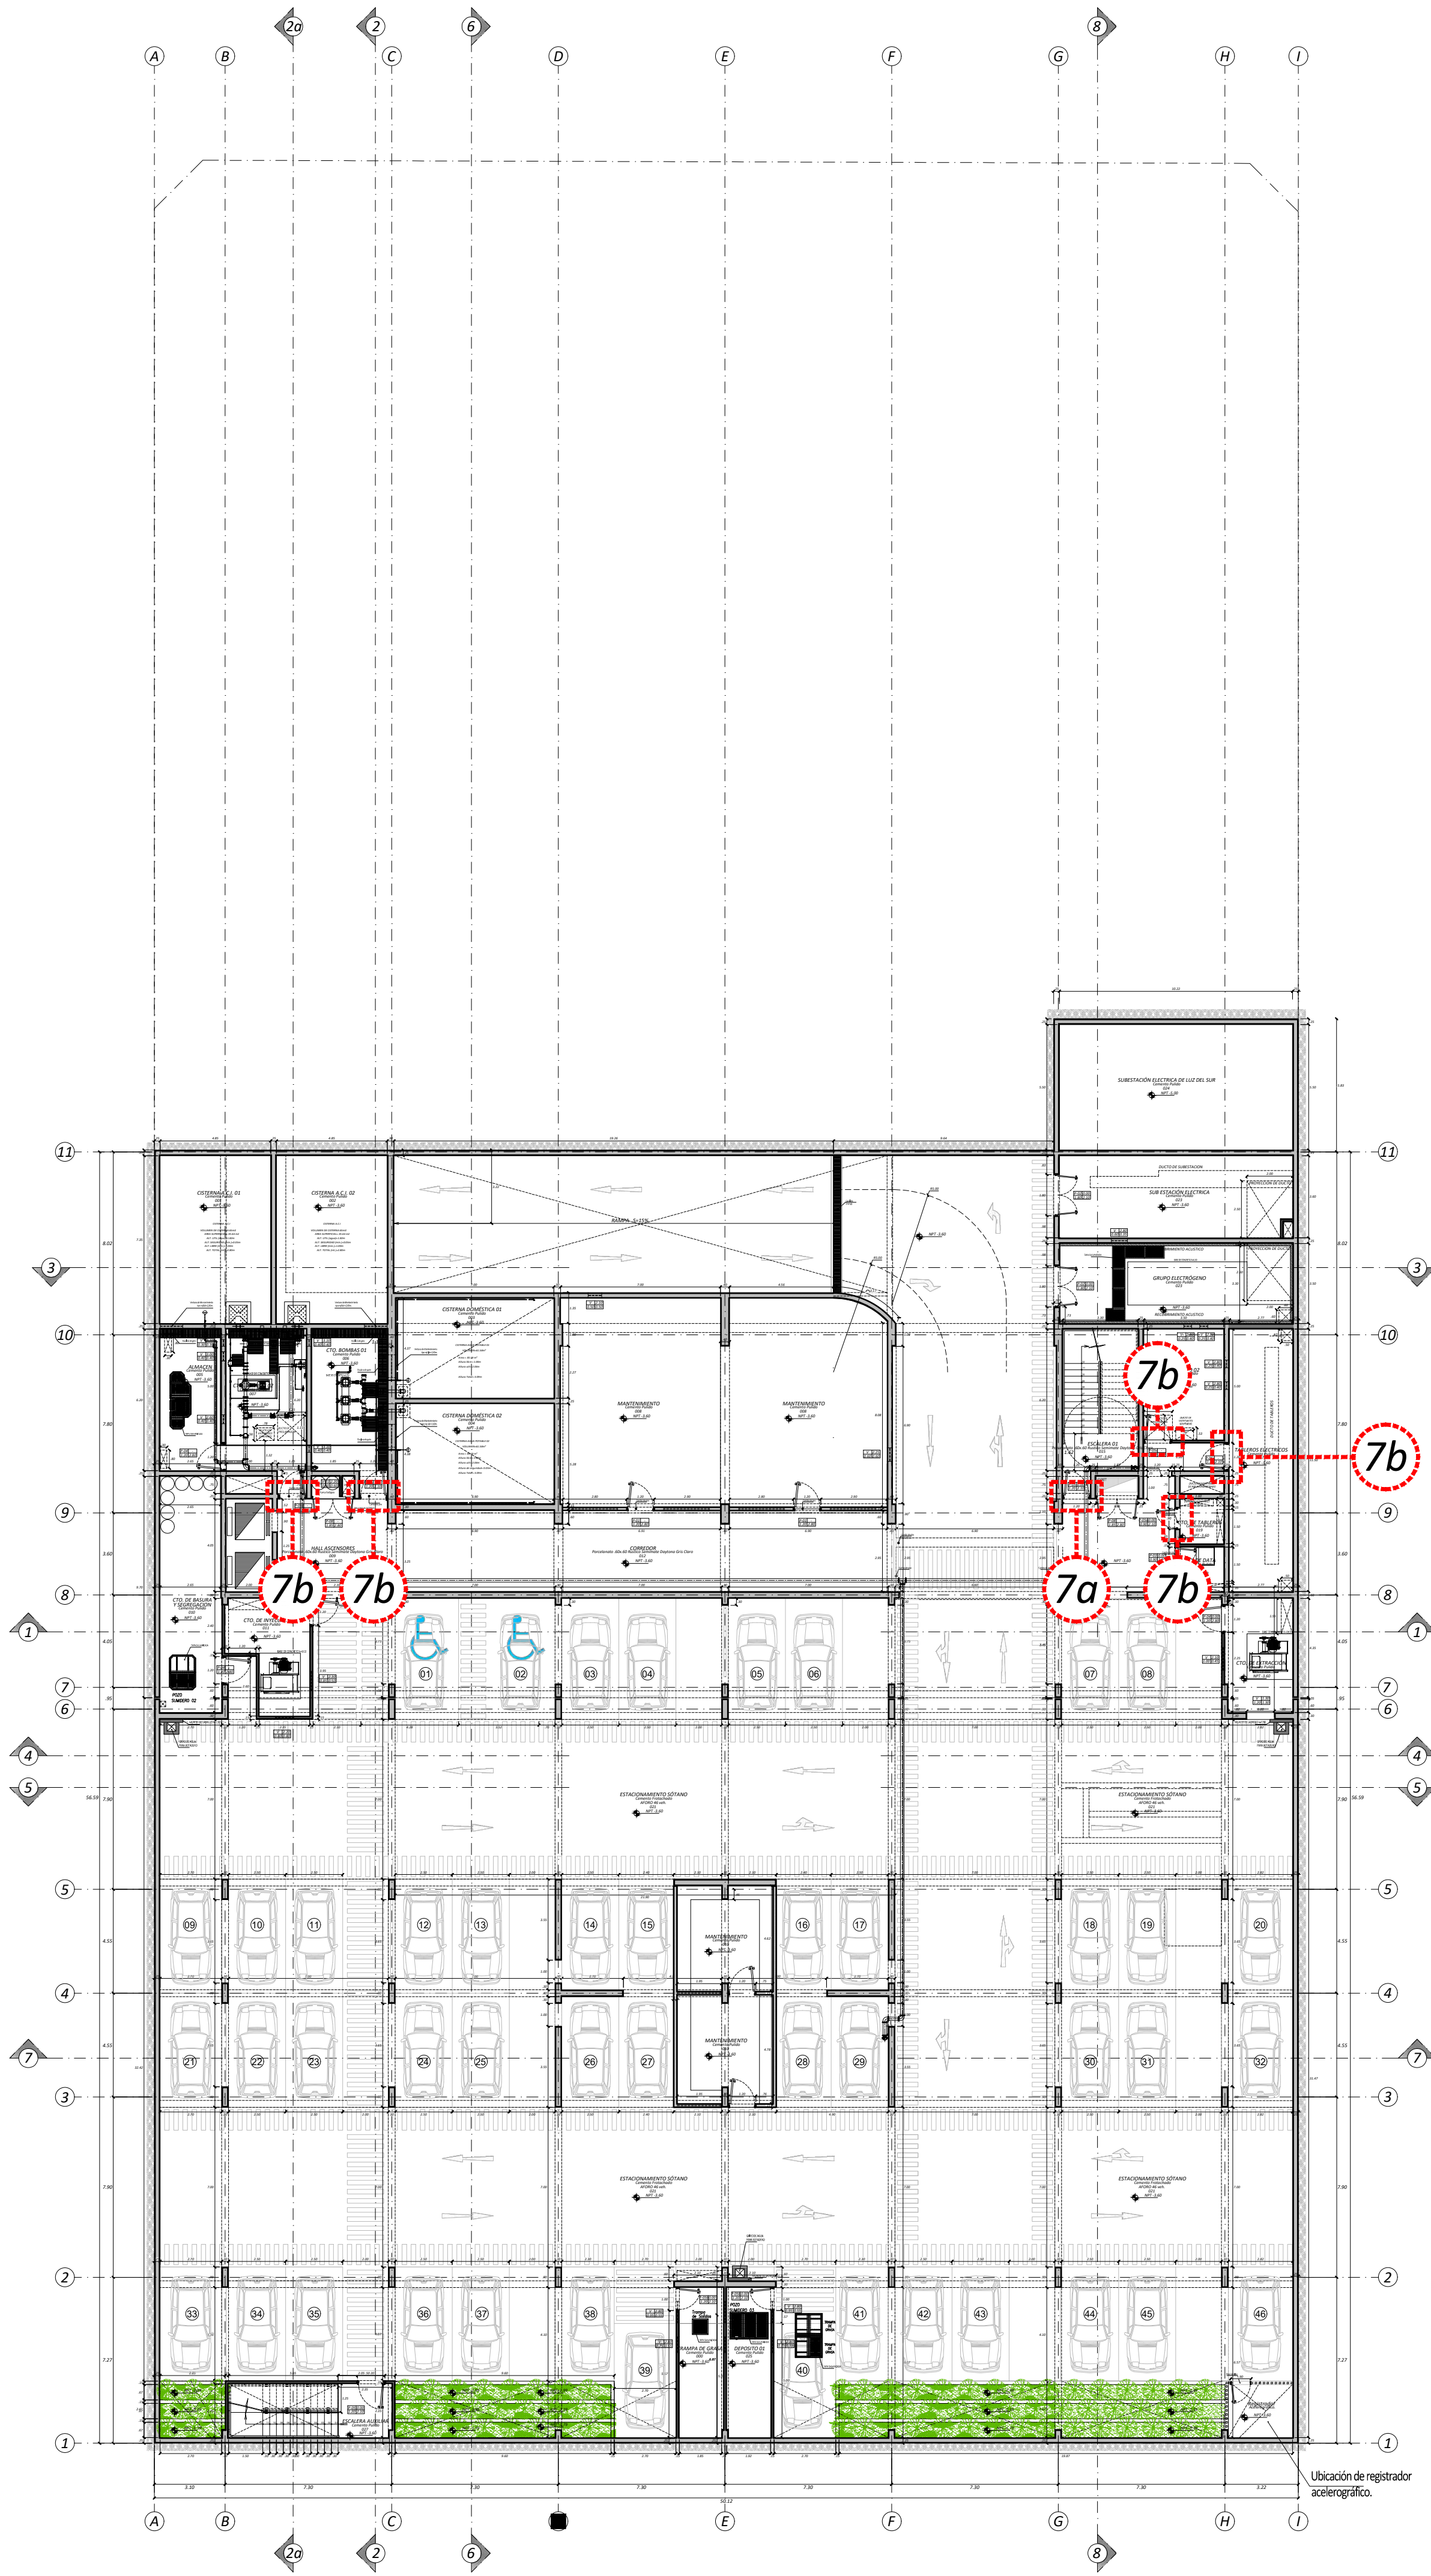

Ubicación:
Jr. Bartolomé Herrera n° 255,
distrito de Lince, provincia y
departamento de Lima

Proyecto:
Mantenimiento de la sede de la
Escuela Nacional de Control de la
Contraloría General de la República

Arquitecto:

Pedro Frank Durand Rojas
CAP: 18587

Observaciones:

1 - Auditorio
2 - Pérgolas 1 y 2
3a - Baranda metálica 1
3b - Baranda metálica 2
3c - Baranda metálica 3
3d - Baranda metálica 4
3f - Baranda metálica 5
4a - Muro cortina 1
4b - Muro cortina 2
5a - Cobertura sector 1
5b - Cobertura sector 2
5c - Cobertura sector 3
5d - Cobertura sector 4
5e - Cobertura sector 5
5f - Cobertura sector 6
5g - Cobertura sector 7
5h - Cobertura Casona 2
5i - Cobertura auditorio
6a - Canaleta tramo 1
6b - Canaleta tramo 2
6c - Canaleta tramo 3
6d - Canaleta tramo 4
6f - Canaleta tramo 5
7a - Puerta cortafuego tipo 1
7b - Puerta cortafuego tipo 2

Obra:

Plano de replanteo:
Arquitectura

Descripción:
Sótano

Escala:
1/100

Fecha:
Enero 2024

Código Interno:

Lámina:

A-01

CALLE EMILIO ALTHAUS
(VIA ASFALTADA)

CALLE EMILIO ALTHAUS
(VIA ASFALTADA)

CALLE BARTOLOME HERRERA
(VIA ASFALTADA)

CALLE BARTOLOME HERRERA
(VIA ASFALTADA)



Ubicación:
Jr. Bartolomé Herrera n° 255,
distrito de Lince, provincia y
departamento de Lima

Proyecto:
Mantenimiento de la sede de la
Escuela Nacional de Control de la
Contraloría General de la República

Arquitecto:
Pedro Frank Durand Rojas
CAP: 18587

Observaciones:

1 - Auditorio
2 - Pérgolas 1 y 2
3a - Baranda metálica 1
3b - Baranda metálica 2
3c - Baranda metálica 3
3d - Baranda metálica 4
3f - Baranda metálica 5
4a - Muro cortina 1
4b - Muro cortina 2
5a - Cobertura sector 1
5b - Cobertura sector 2
5c - Cobertura sector 3
5d - Cobertura sector 4
5e - Cobertura sector 5
5f - Cobertura sector 6
5g - Cobertura sector 7
5h - Cobertura Casona 2
5i - Cobertura auditorio
6a - Canaleta tramo 1
6b - Canaleta tramo 2
6c - Canaleta tramo 3
6d - Canaleta tramo 4
6f - Canaleta tramo 5
7a - Puerta cortafuego tipo 1
7b - Puerta cortafuego tipo 2

Obra:

Plano de replanteo:
Arquitectura

Descripción:
Primer piso

Escala:
1/100

Fecha:
Enero 2024

Código interno:


Lámina:

A-02

PLANTA PRIMER PISO

ESC. 1/100

AVENIDA AREQUIPA
(VIA ASFALTADA)

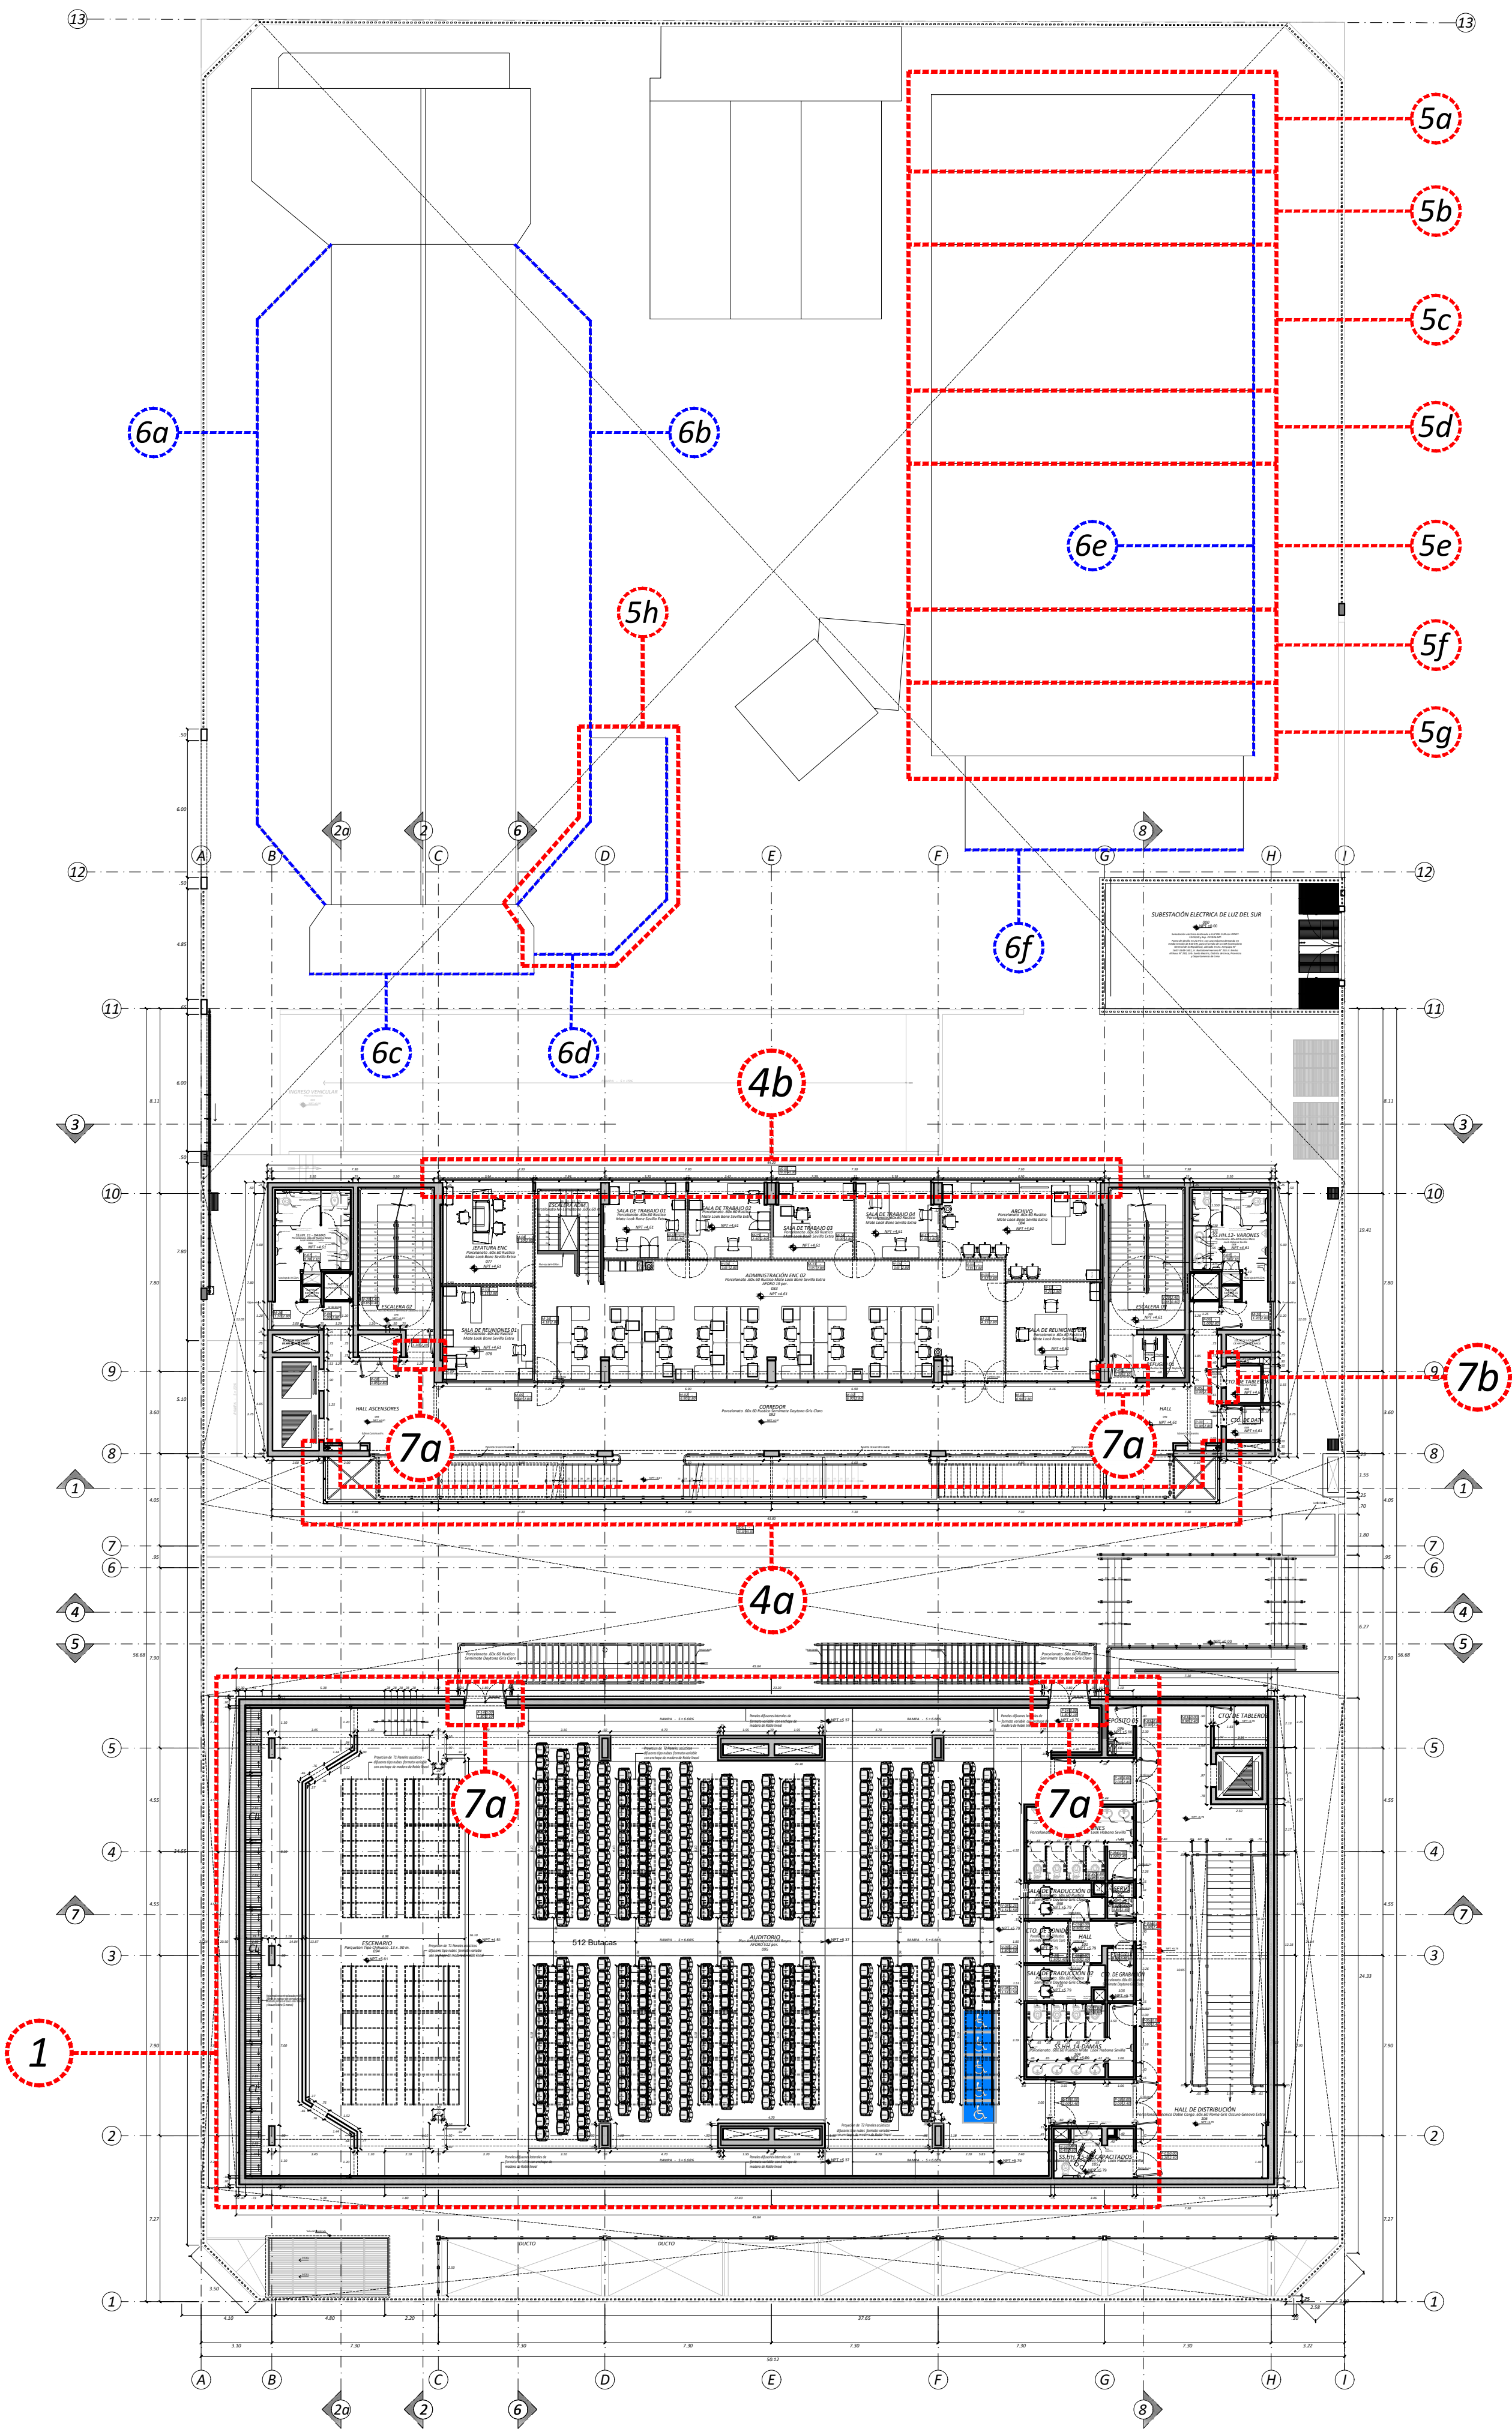

Ubicación:
Jr. Bartolomé Herrera n° 255,
distrito de Lince, provincia y
departamento de Lima

Proyecto:
Mantenimiento de la sede de la
Escuela Nacional de Control de la
Contraloría General de la República

Arquitecto:
Pedro Frank Durand Rojas
CAP: 18587

Observaciones:

- 1 - Auditorio
- 2 - Pérgolas 1 y 2
- 3a - Baranda metálica 1
- 3b - Baranda metálica 2
- 3c - Baranda metálica 3
- 3d - Baranda metálica 4
- 3f - Baranda metálica 5
- 4a - Muro cortina 1
- 4b - Muro cortina 2
- 5a - Cobertura sector 1
- 5b - Cobertura sector 2
- 5c - Cobertura sector 3
- 5d - Cobertura sector 4
- 5e - Cobertura sector 5
- 5f - Cobertura sector 6
- 5g - Cobertura sector 7
- 5h - Cobertura Casona 2
- 5i - Cobertura auditorio
- 6a - Canaleta tramo 1
- 6b - Canaleta tramo 2
- 6c - Canaleta tramo 3
- 6d - Canaleta tramo 4
- 6f - Canaleta tramo 5
- 7a - Puerta cortafuego tipo 1
- 7b - Puerta cortafuego tipo 2

Obra:

Plano de replanteo:

Arquitectura

Descripción:


Segundo piso

Escala:
1/100

Fecha:
Enero 2024

Código interno:

Lámina:
A-03

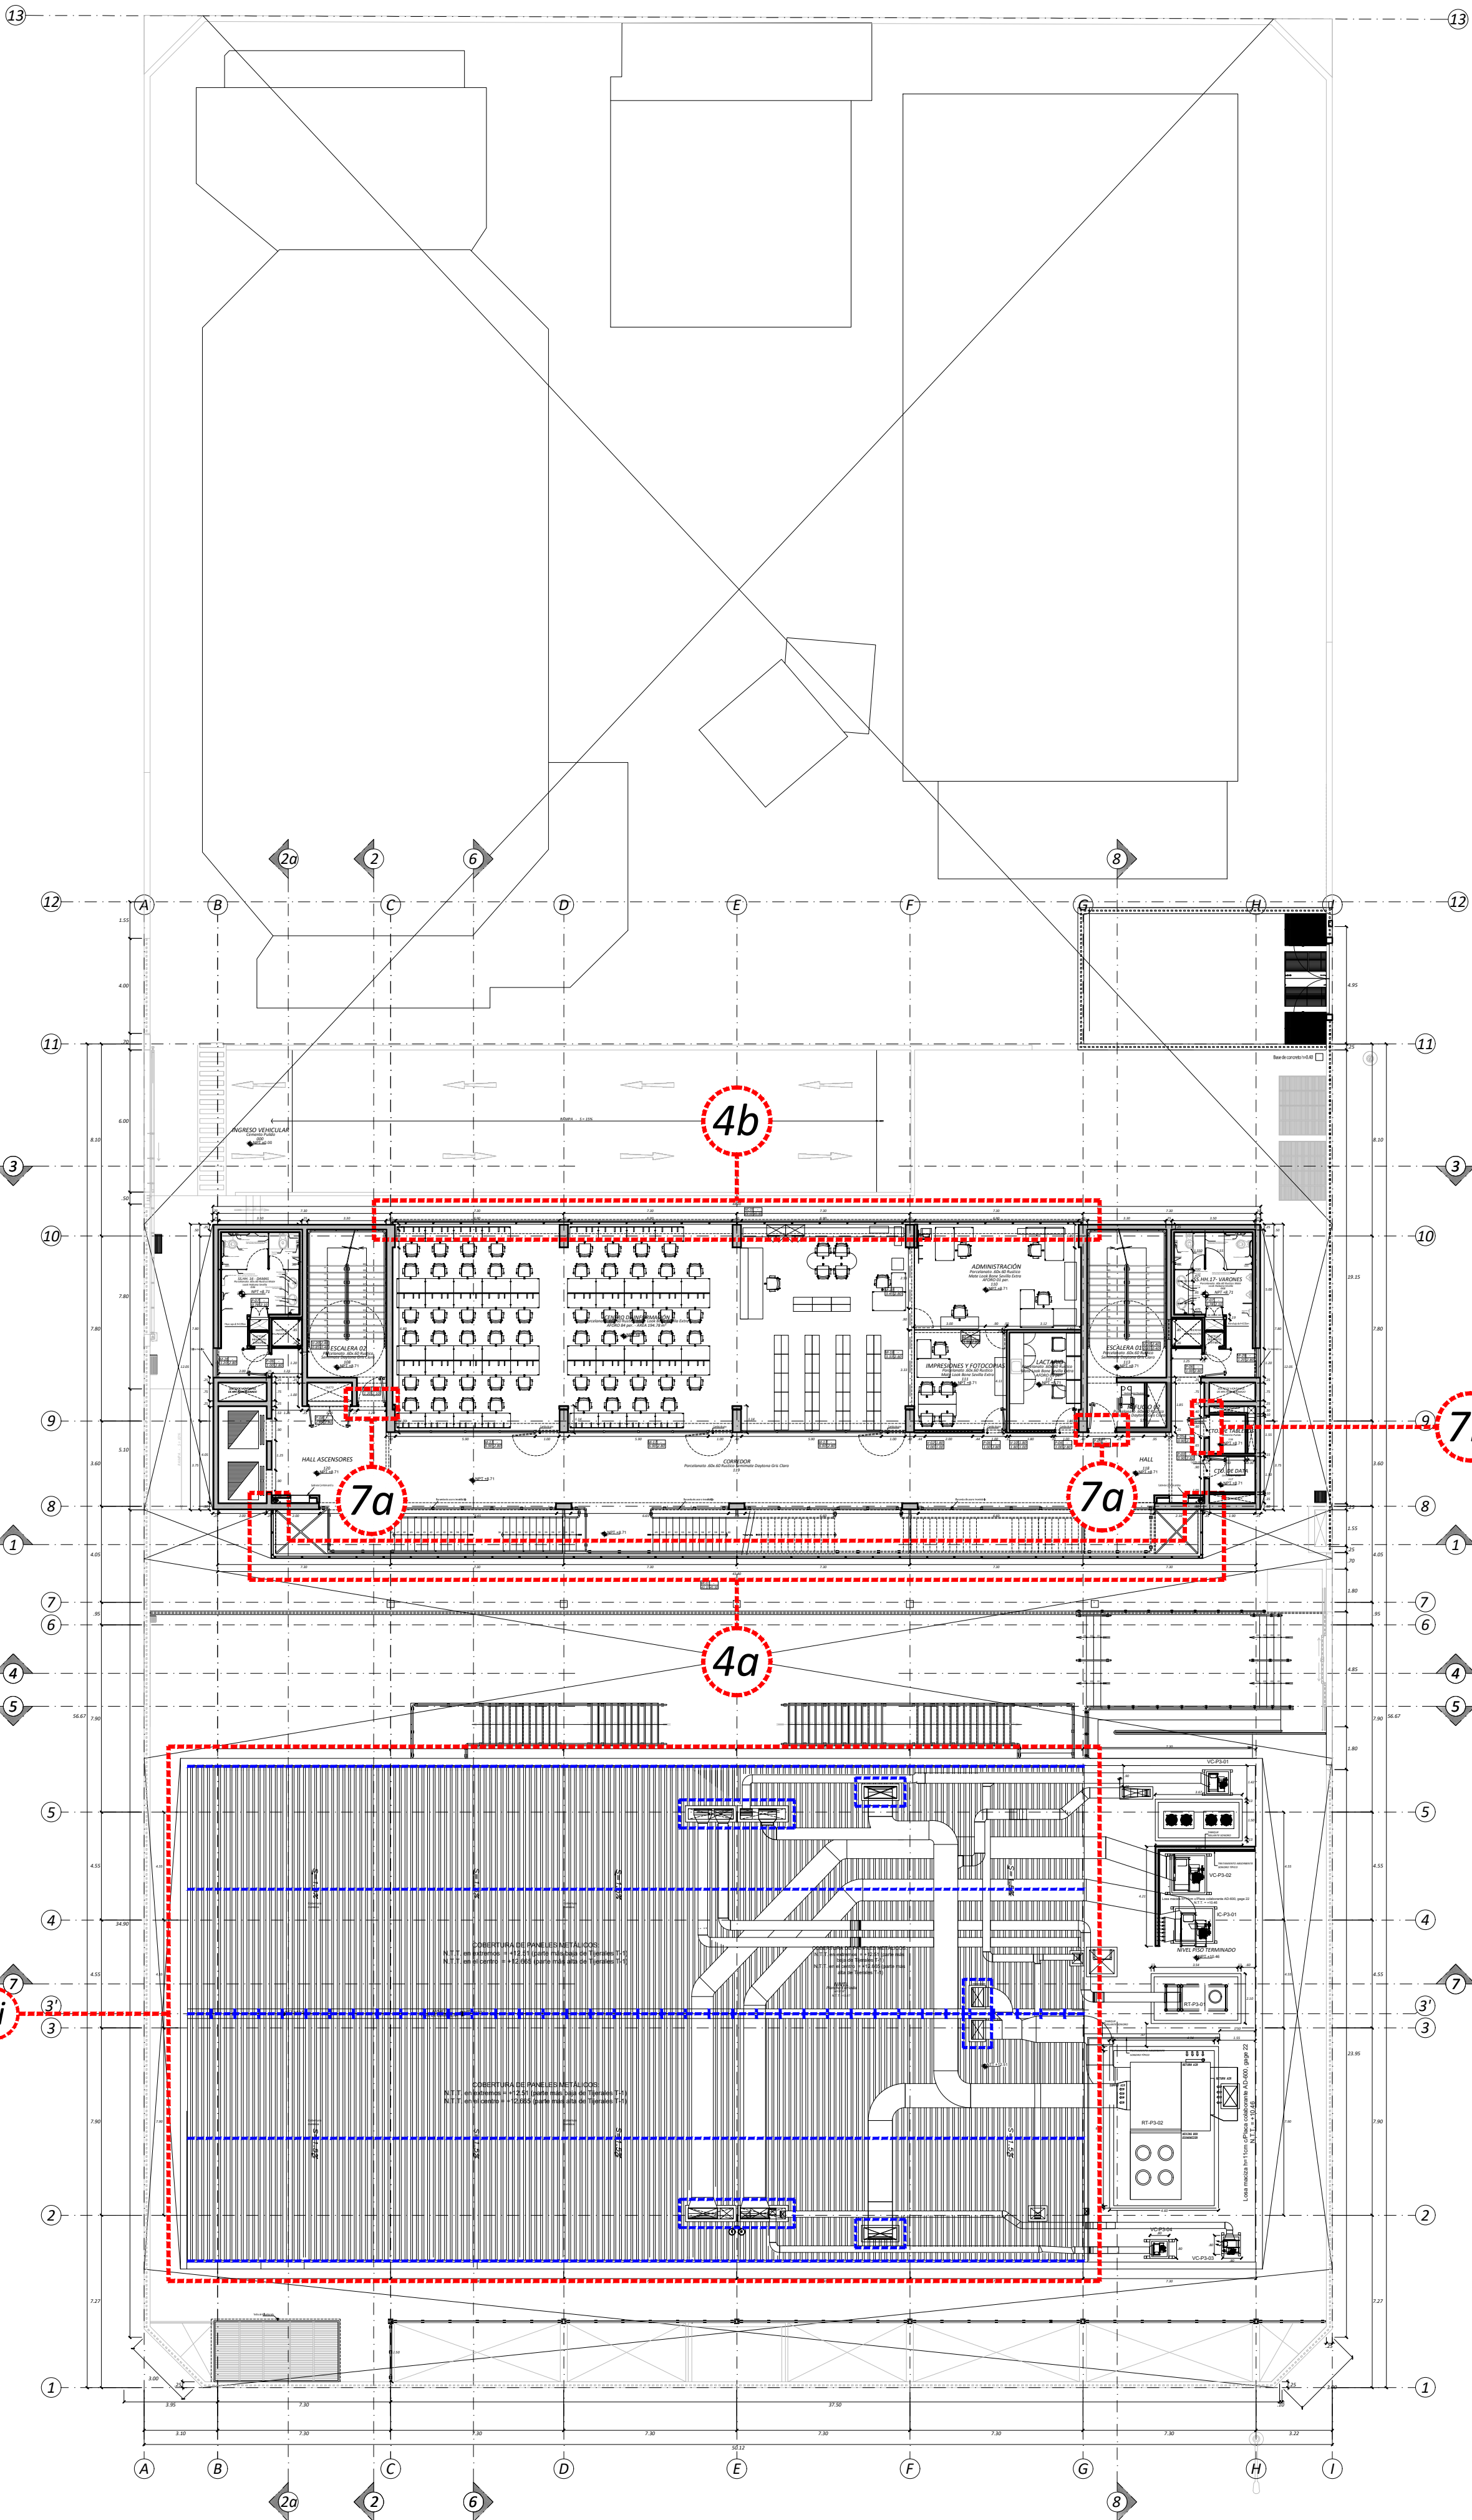

Ubicación:
Jr. Bartolomé Herrera n° 255,
distrito de Lince, provincia y
departamento de Lima

Proyecto:
Mantenimiento de la sede de la
Escuela Nacional de Control de la
Contraloría General de la República

Arquitecto:
Pedro Frank Durand Rojas
CAP: 18587

Observaciones:

1 - Auditorio
2 - Pérgolas 1 y 2
3a - Baranda metálica 1
3b - Baranda metálica 2
3c - Baranda metálica 3
3d - Baranda metálica 4
3f - Baranda metálica 5
4a - Muro cortina 1
4b - Muro cortina 2
5a - Cobertura sector 1
5b - Cobertura sector 2
5c - Cobertura sector 3
5d - Cobertura sector 4
5e - Cobertura sector 5
5f - Cobertura sector 6
5g - Cobertura sector 7
5h - Cobertura Casona 2
5i - Cobertura auditorio
6a - Canaleta tramo 1
6b - Canaleta tramo 2
6c - Canaleta tramo 3
6d - Canaleta tramo 4
6f - Canaleta tramo 5
7a - Puerta cortafuego tip 1
7b - Puerta cortafuego tipo 2

Obra:

Plano de replanteo:
Arquitectura

Descripción:
Tercer piso


Escala:
1/100

Fecha:
Enero 2024

Código interno:

Lámina:

A-04

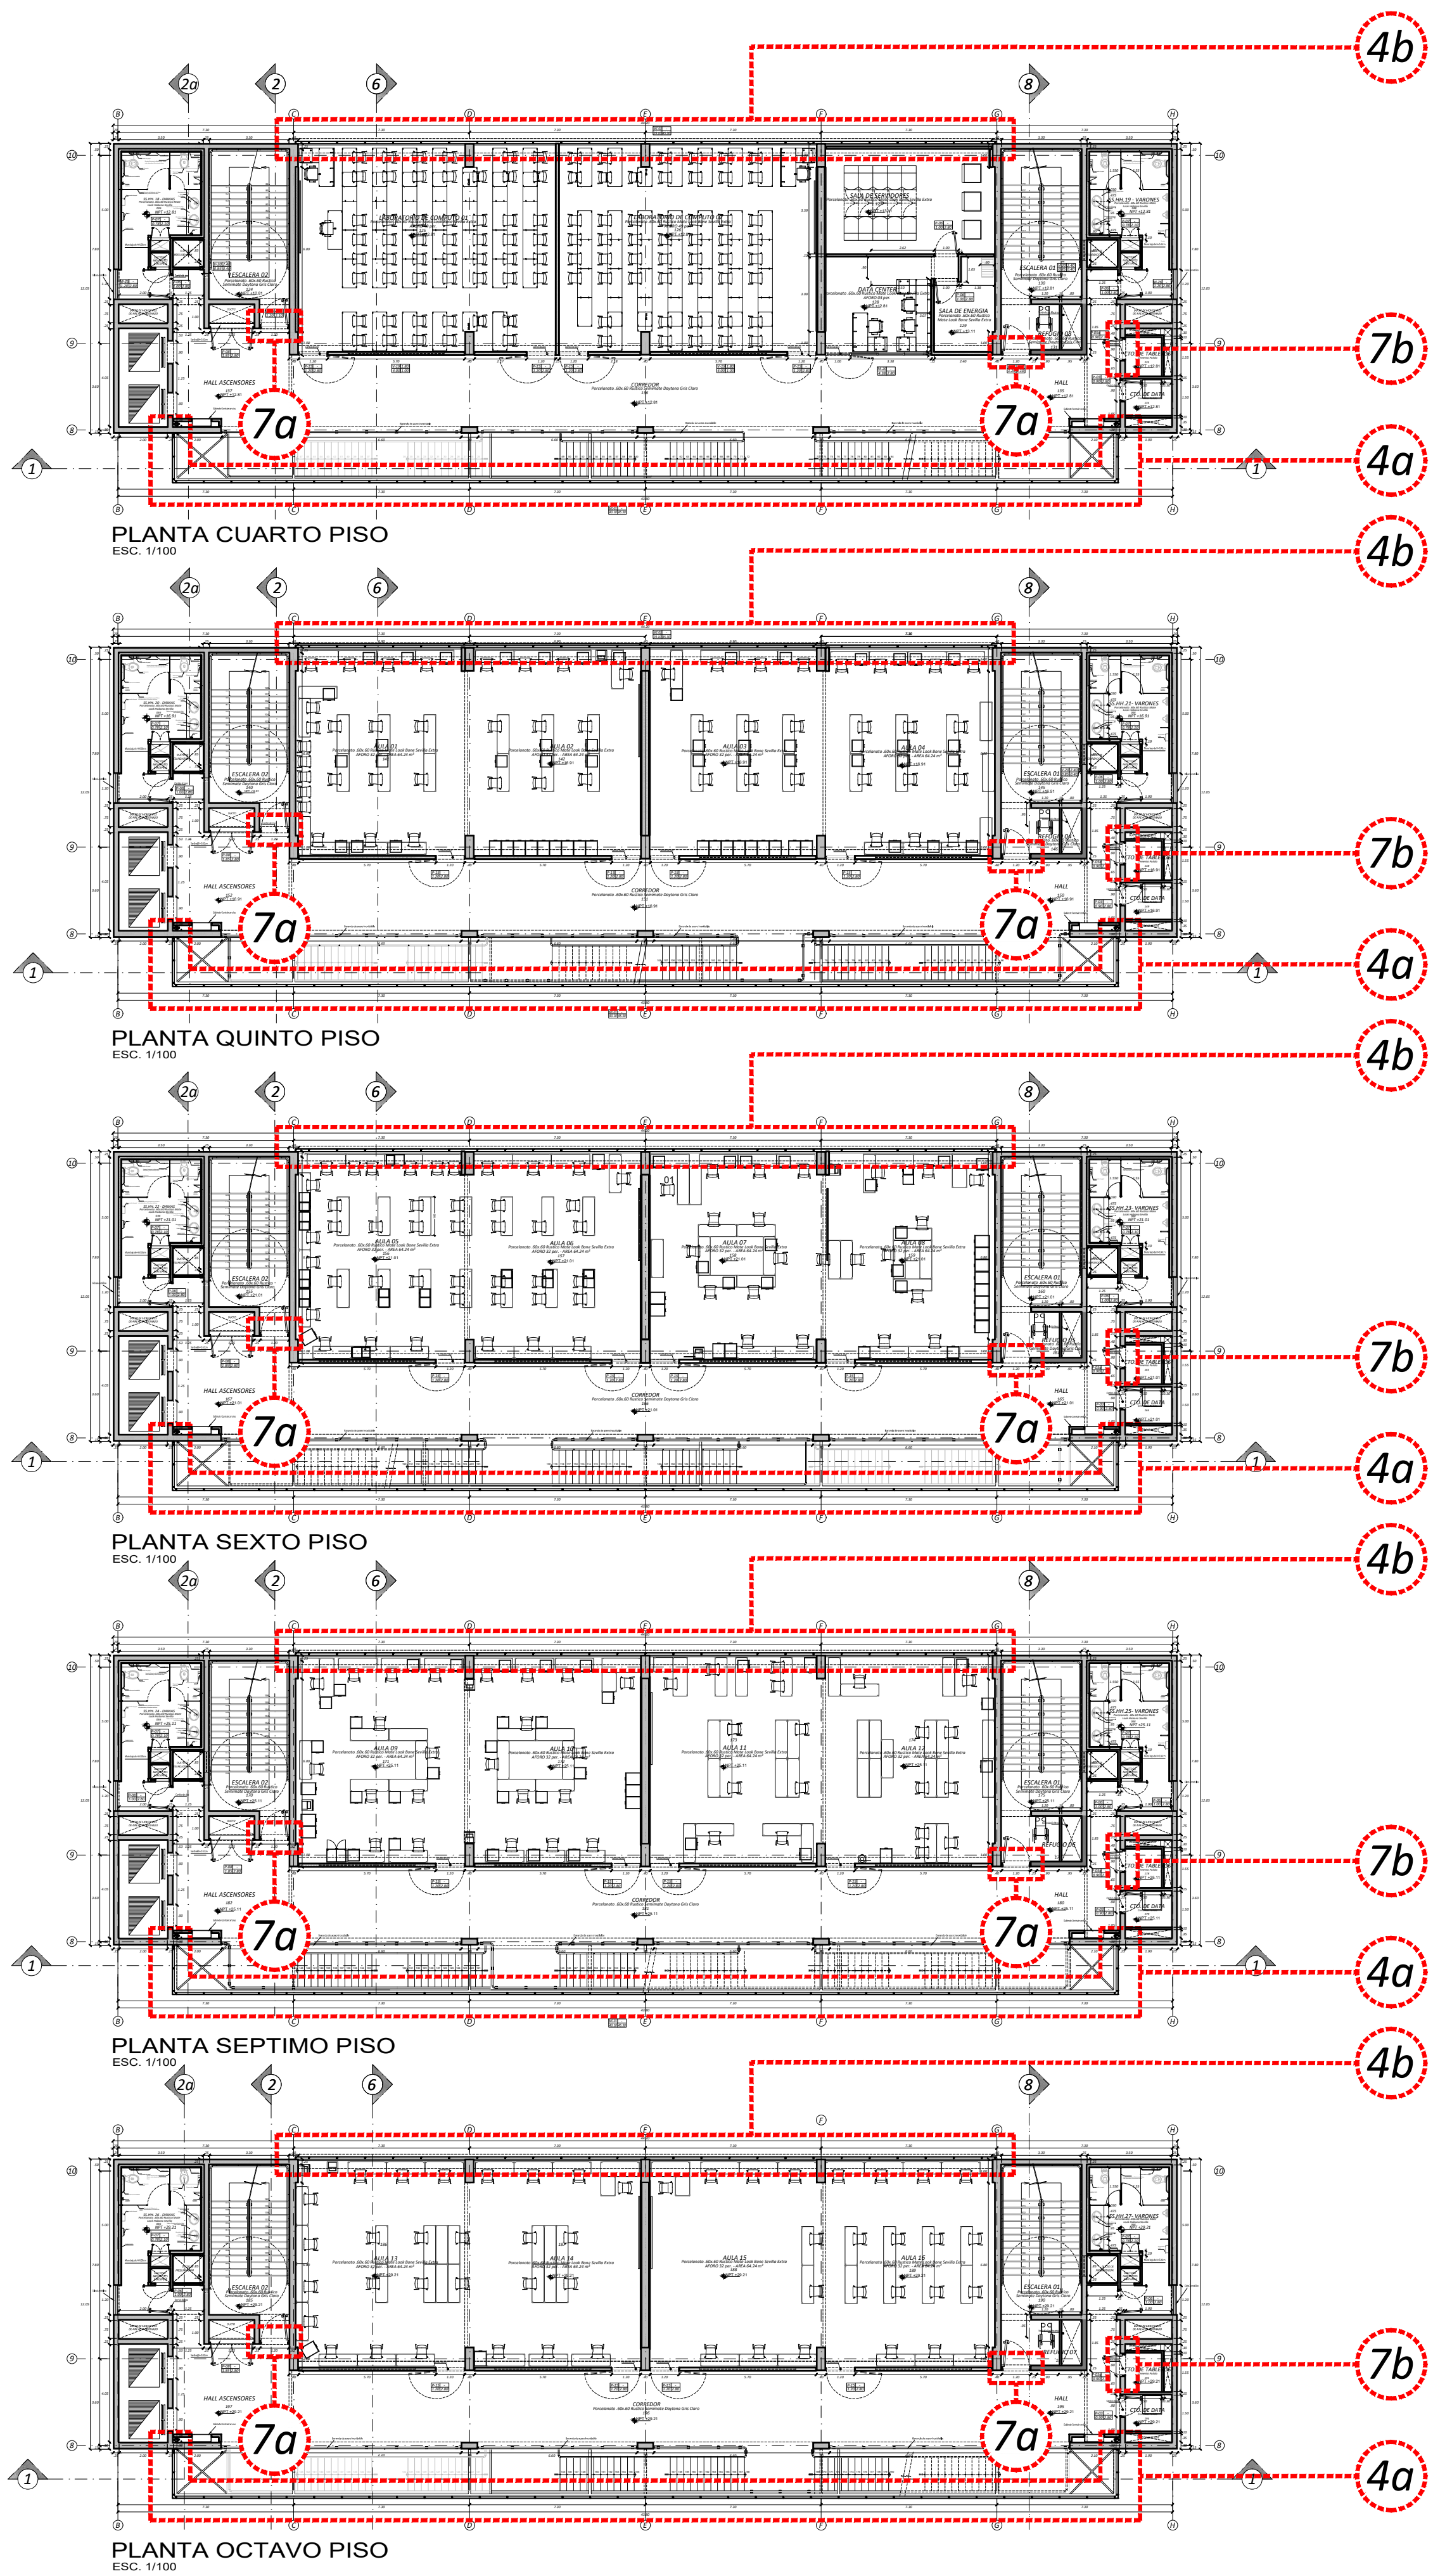

Ubicación:
Jr. Bartolomé Herrera n° 255,
distrito de Lince, provincia y
departamento de Lima

Proyecto:
Mantenimiento de la sede de la
Escuela Nacional de Control de la
Contraloría General de la República

Arquitecto:

Pedro Frank Durand Rojas
CAP: 18587

Observaciones:

1 - Auditorio
2 - Pérgolas 1 y 2
3a - Baranda metálica 1
3b - Baranda metálica 2
3c - Baranda metálica 3
3d - Baranda metálica 4
3f - Baranda metálica 5
4a - Muro cortina 1
4b - Muro cortina 2
5a - Cobertura sector 1
5b - Cobertura sector 2
5c - Cobertura sector 3
5d - Cobertura sector 4
5e - Cobertura sector 5
5f - Cobertura sector 6
5g - Cobertura sector 7
5h - Cobertura Casona 2
5i - Cobertura auditorio
6a - Canaleta tramo 1
6b - Canaleta tramo 2
6c - Canaleta tramo 3
6d - Canaleta tramo 4
6f - Canaleta tramo 5
7a - Puerta cortafuego tipo 1
7b - Puerta cortafuego tipo 2

Obra:

Plano de replanteo:
Arquitectura






Descripción:
Cuarto, quinto, sexto,
septimo y octavo piso

Escala: 1/100
Fecha: Enero 2024

Código interno:

Lámina:

A-05

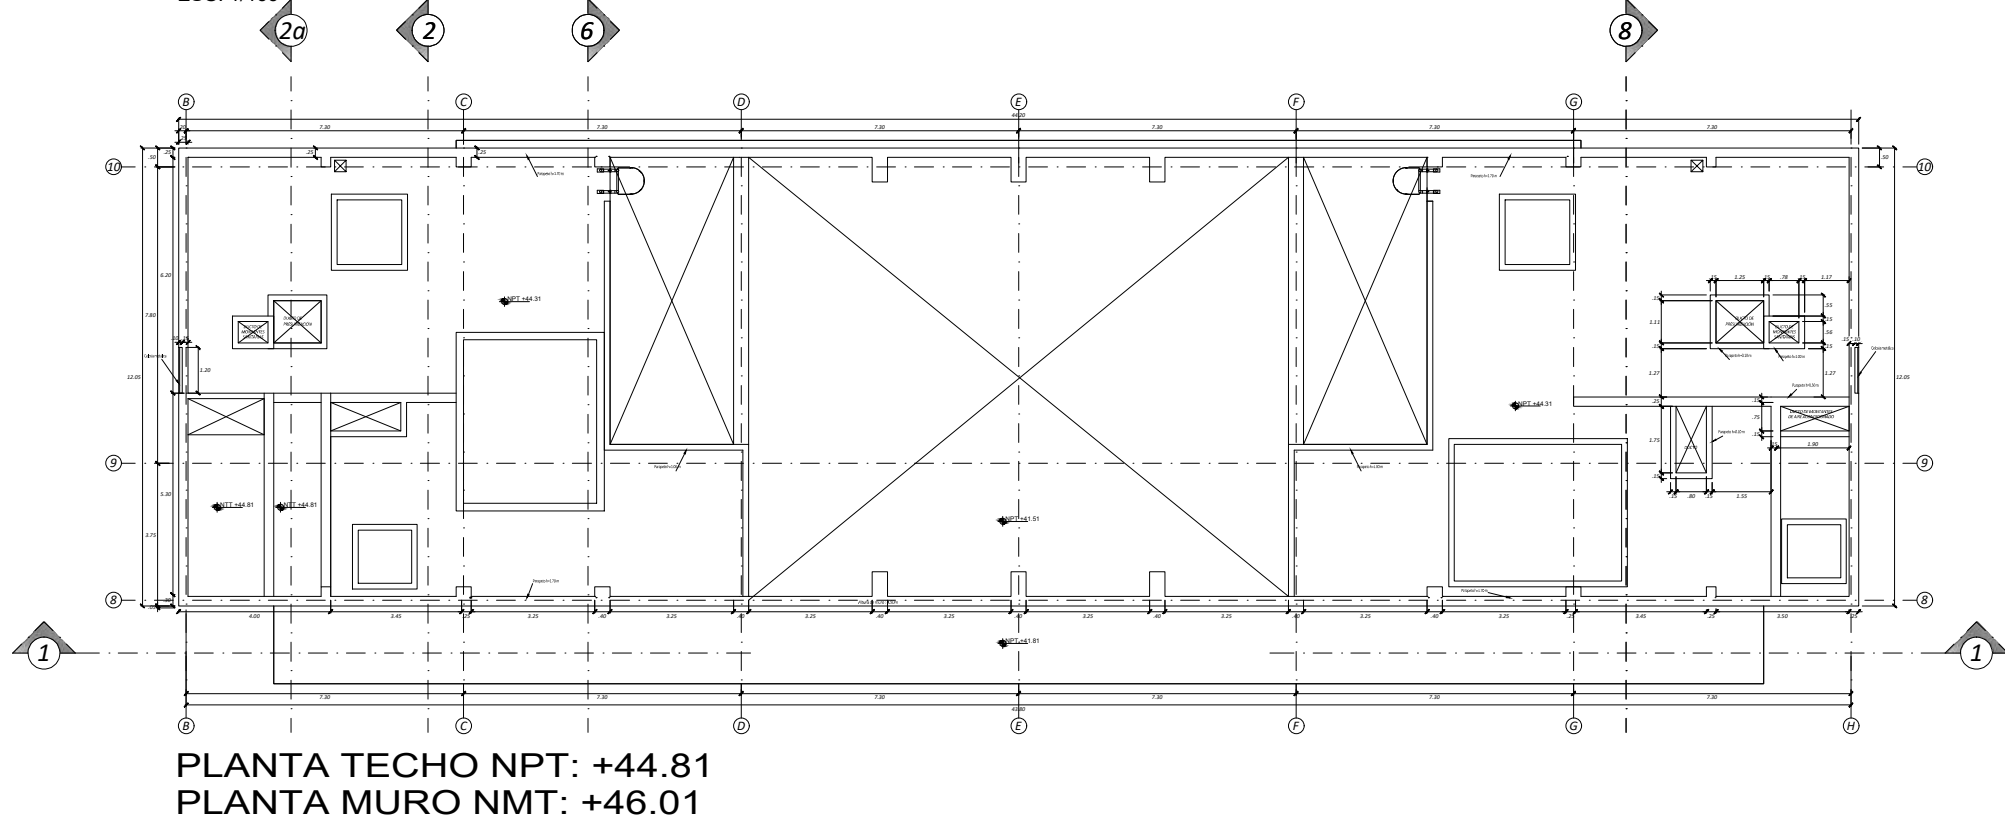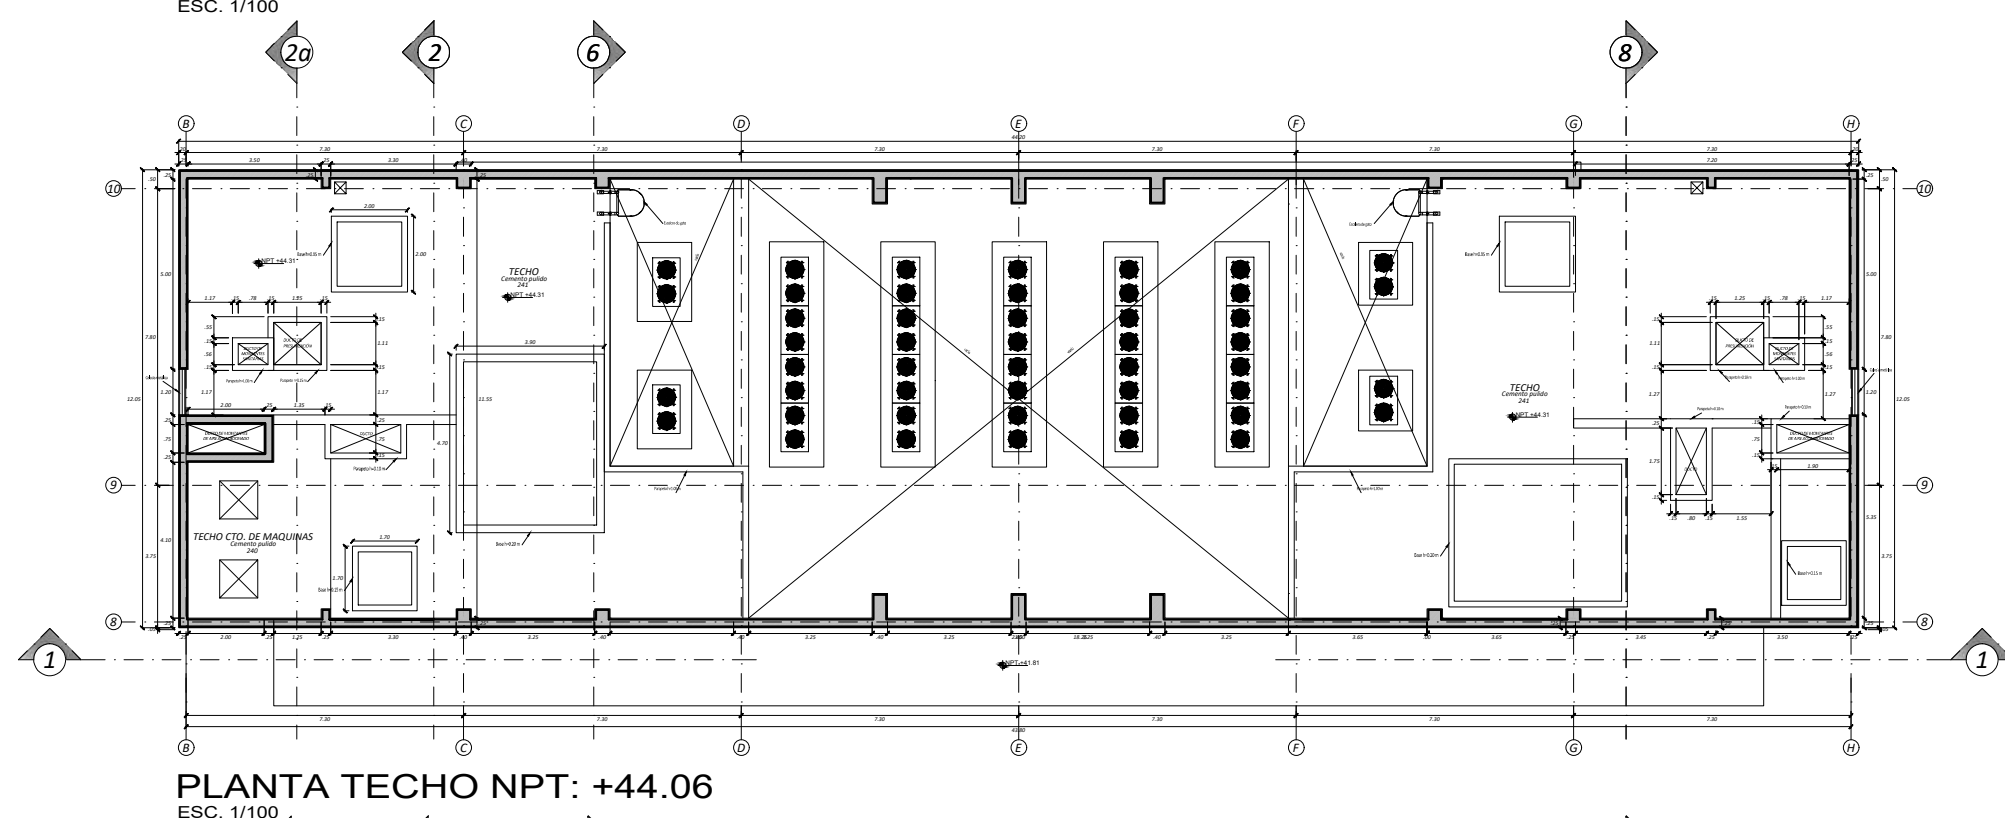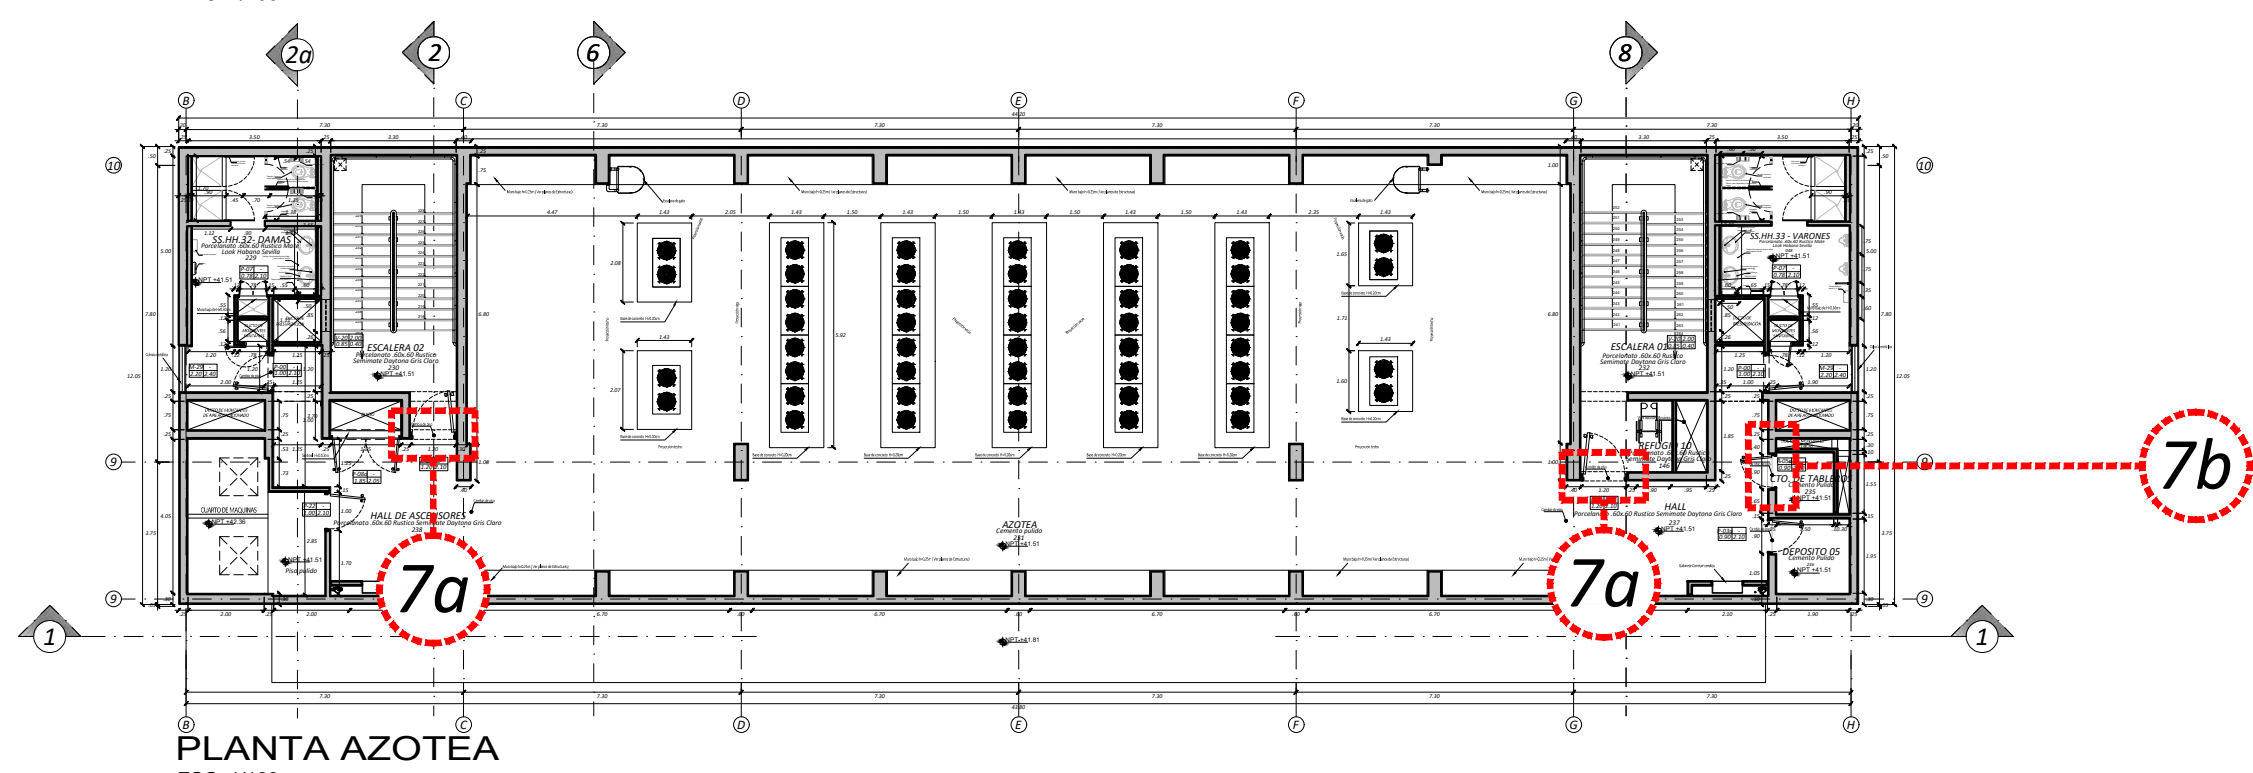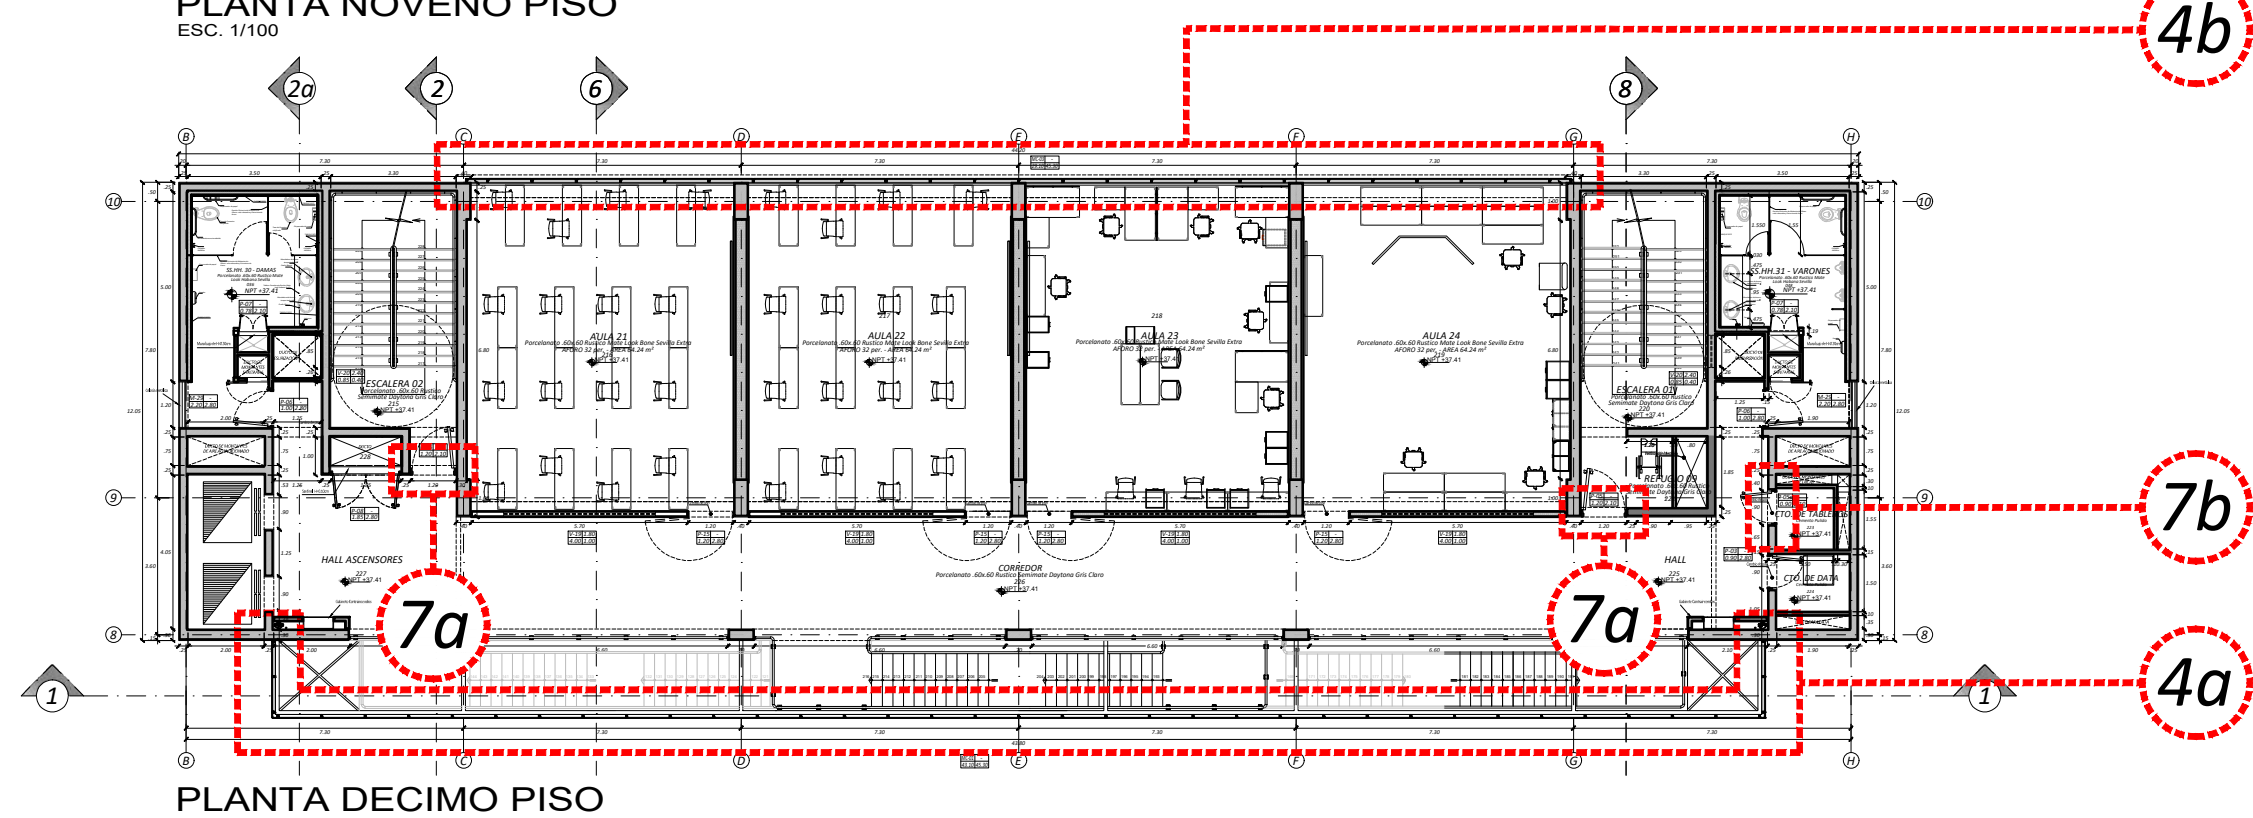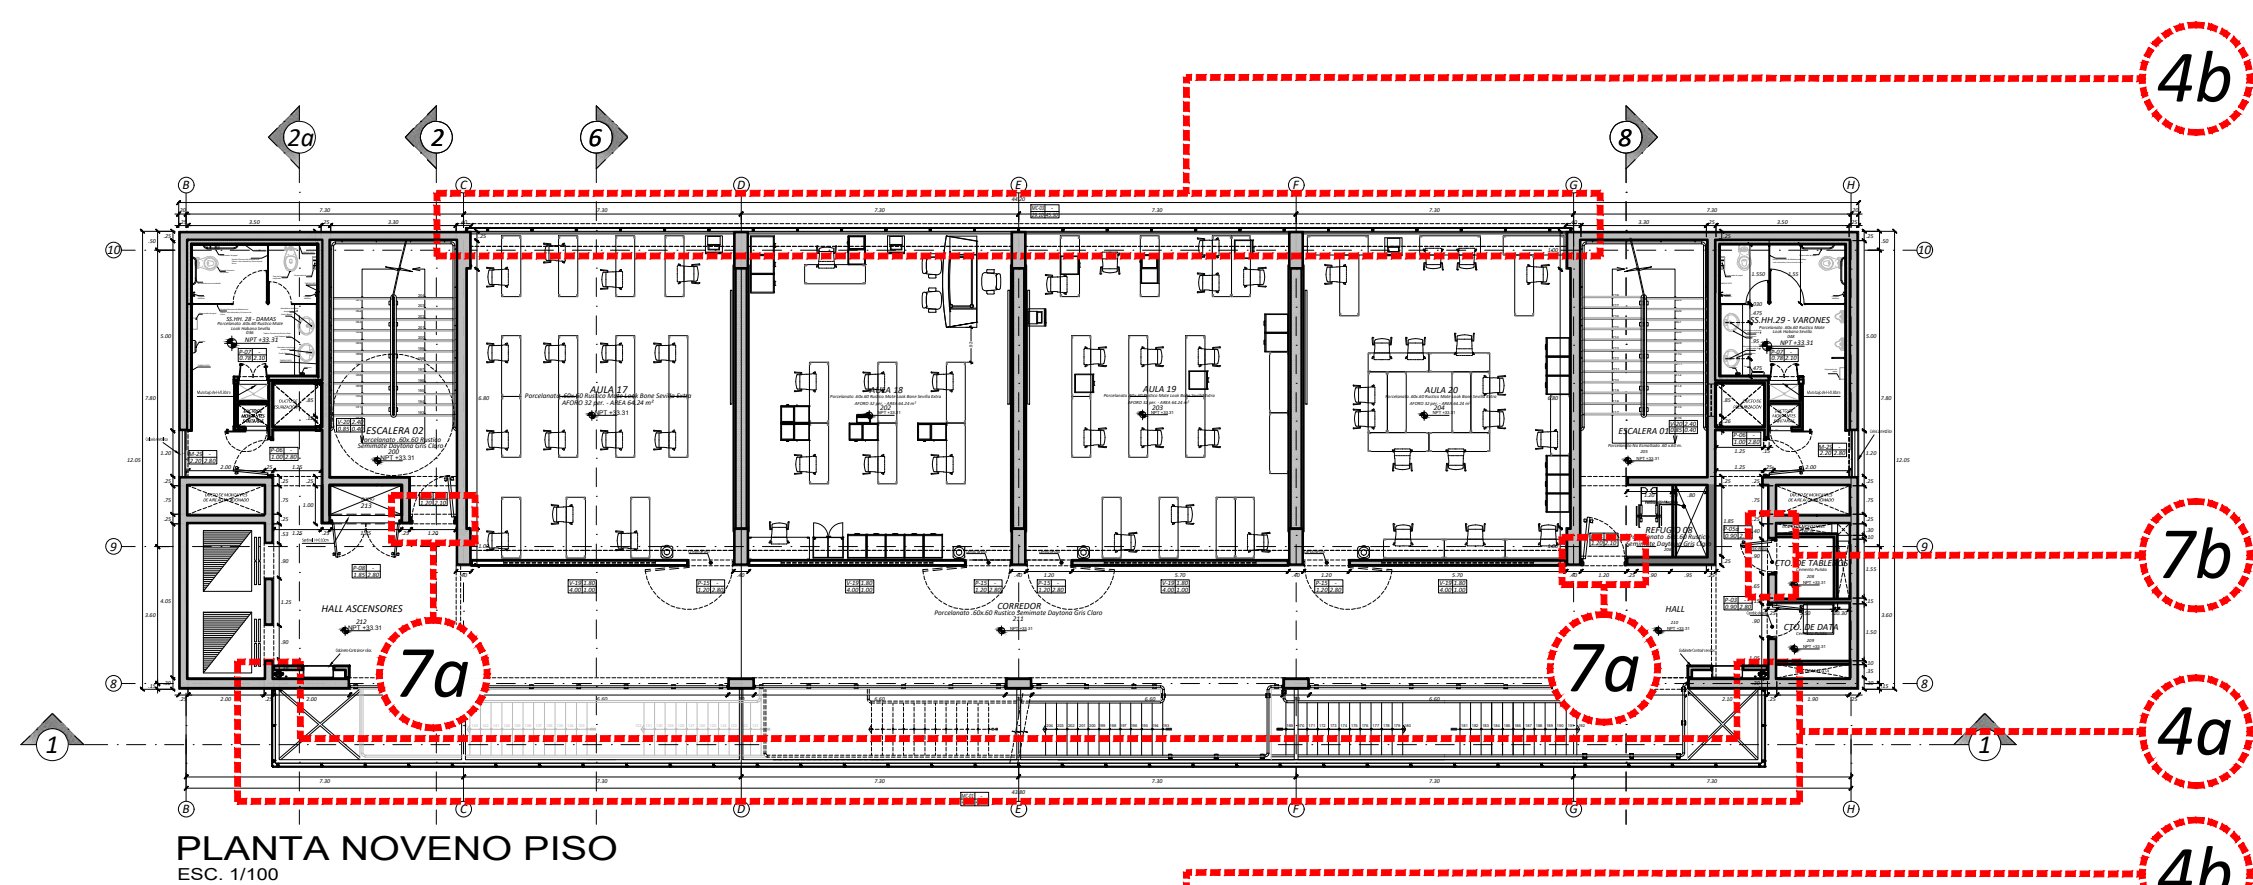

Ubicación:
Jr. Bartolomé Herrera n° 255,
distrito de Lince, provincia y
departamento de Lima

Proyecto:
Mantenimiento de la sede de la
Escuela Nacional de Control de la
Contraloría General de la República

Arquitecto:

Pedro Frank Durand Rojas
CAP: 18587

Observaciones:

- 1 - Auditorio
- 2 - Pérgolas 1 y 2
- 3a - Baranda metálica 1
- 3b - Baranda metálica 2
- 3c - Baranda metálica 3
- 3d - Baranda metálica 4
- 3f - Baranda metálica 5
- 4a - Muro cortina 1
- 4b - Muro cortina 2
- 5a - Cobertura sector 1
- 5b - Cobertura sector 2
- 5c - Cobertura sector 3
- 5d - Cobertura sector 4
- 5e - Cobertura sector 5
- 5f - Cobertura sector 6
- 5g - Cobertura sector 7
- 5h - Cobertura Casona 2
- 5i - Cobertura auditorio
- 6a - Canaleta tramo 1
- 6b - Canaleta tramo 2
- 6c - Canaleta tramo 3
- 6d - Canaleta tramo 4
- 6f - Canaleta tramo 5
- 7a - Puerta cortafuego tipo 1
- 7b - Puerta cortafuego tipo 2

Obra:

Plano de replanteo:
Arquitectura

Descripción:
Noveno, décimo,
azotea y techos

Escala: 1/100
Fecha: Enero 2024

Código interno:

Lámina:

A-06

Ubicación:
Jr. Bartolomé Herrera n° 255,
distrito de Lince, provincia y
departamento de Lima

Proyecto:
Mantenimiento de la sede de la
Escuela Nacional de Control de la
Contraloría General de la República

Arquitecto:

Pedro Frank Durand Rojas
CAP: 18587

Actividad:

- 1 - Auditorio
- 2 - Pérgolas 1 y 2
- 3a - Baranda metálica 1
- 3b - Baranda metálica 2
- 3c - Baranda metálica 3
- 3d - Baranda metálica 4
- 3f - Baranda metálica 5
- 4a - Muro cortina 1
- 4b - Muro cortina 2
- 5a - Cobertura sector 1
- 5b - Cobertura sector 2
- 5c - Cobertura sector 3
- 5d - Cobertura sector 4
- 5e - Cobertura sector 5
- 5f - Cobertura sector 6
- 5g - Cobertura sector 7
- 5h - Cobertura Casona 2
- 5i - Cobertura auditorio
- 6a - Canaleta tramo 1
- 6b - Canaleta tramo 2
- 6c - Canaleta tramo 3
- 6d - Canaleta tramo 4
- 6f - Canaleta tramo 5
- 7a - Puerta cortafuego tipo 1
- 7b - Puerta cortafuego tipo 2

Obra:

Plano de replanteo:

Arquitectura

Descripción:

Corte 7-7


Escala:
1/100

Fecha:
Enero 2024

Código Interno:

Lámina:

A-07

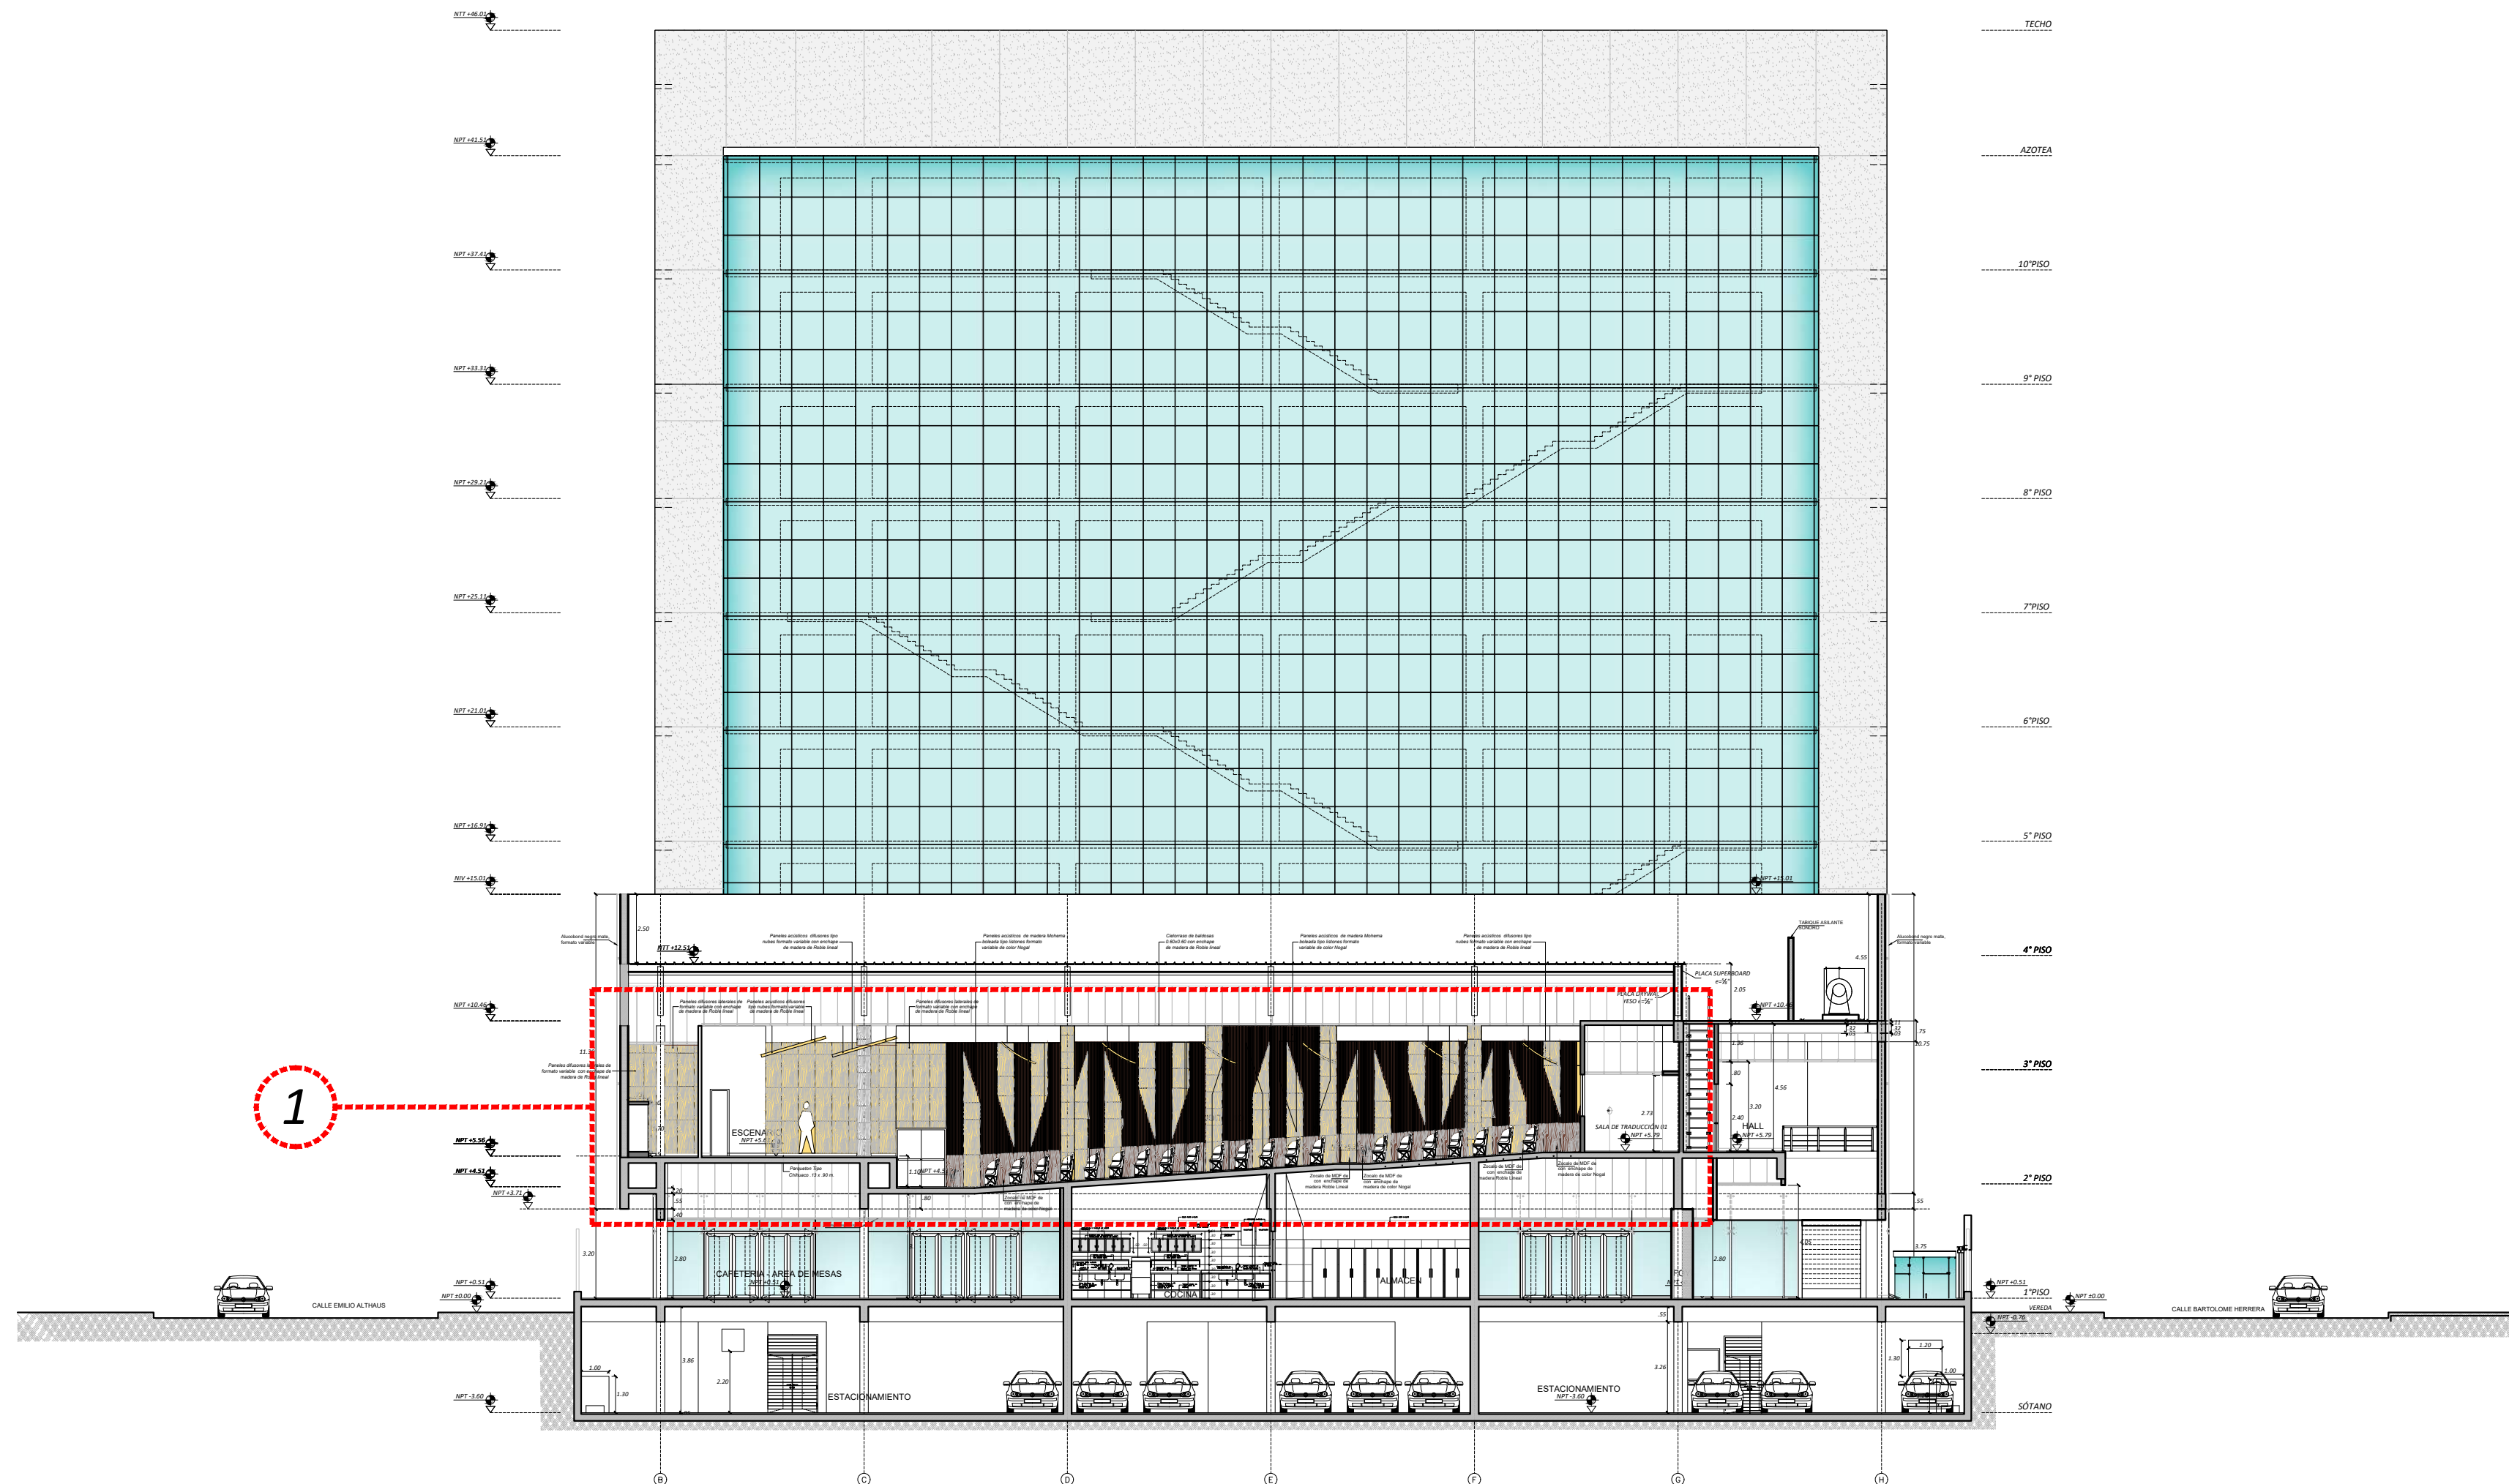

1

CORTE 7 - 7
ESC. 1/100

Ubicación:
Jr. Bartolomé Herrera n° 255,
distrito de Lince, provincia y
departamento de Lima

Proyecto:
Mantenimiento de la sede de la
Escuela Nacional de Control de la
Contraloría General de la República

Arquitecto:

Pedro Frank Durand Rojas
CAP: 18587

- Actividad:
- 1 - Auditorio
 - 2 - Pérgolas 1 y 2
 - 3a - Baranda metálica 1
 - 3b - Baranda metálica 2
 - 3c - Baranda metálica 3
 - 3d - Baranda metálica 4
 - 3f - Baranda metálica 5
 - 4a - Muro cortina 1
 - 4b - Muro cortina 2
 - 5a - Cobertura sector 1
 - 5b - Cobertura sector 2
 - 5c - Cobertura sector 3
 - 5d - Cobertura sector 4
 - 5e - Cobertura sector 5
 - 5f - Cobertura sector 6
 - 5g - Cobertura sector 7
 - 5h - Cobertura Casona 2
 - 5i - Cobertura auditorio
 - 6a - Canaleta tramo 1
 - 6b - Canaleta tramo 2
 - 6c - Canaleta tramo 3
 - 6d - Canaleta tramo 4
 - 6f - Canaleta tramo 5
 - 7a - Puerta cortafuego tip 1
 - 7b - Puerta cortafuego tipo 2

Obra:


Plano de replanteo:
Arquitectura

Descripción:
Corte 3-3

Escala: 1/100
Fecha: Enero 2024

Código interno:

Lámina:
A-08

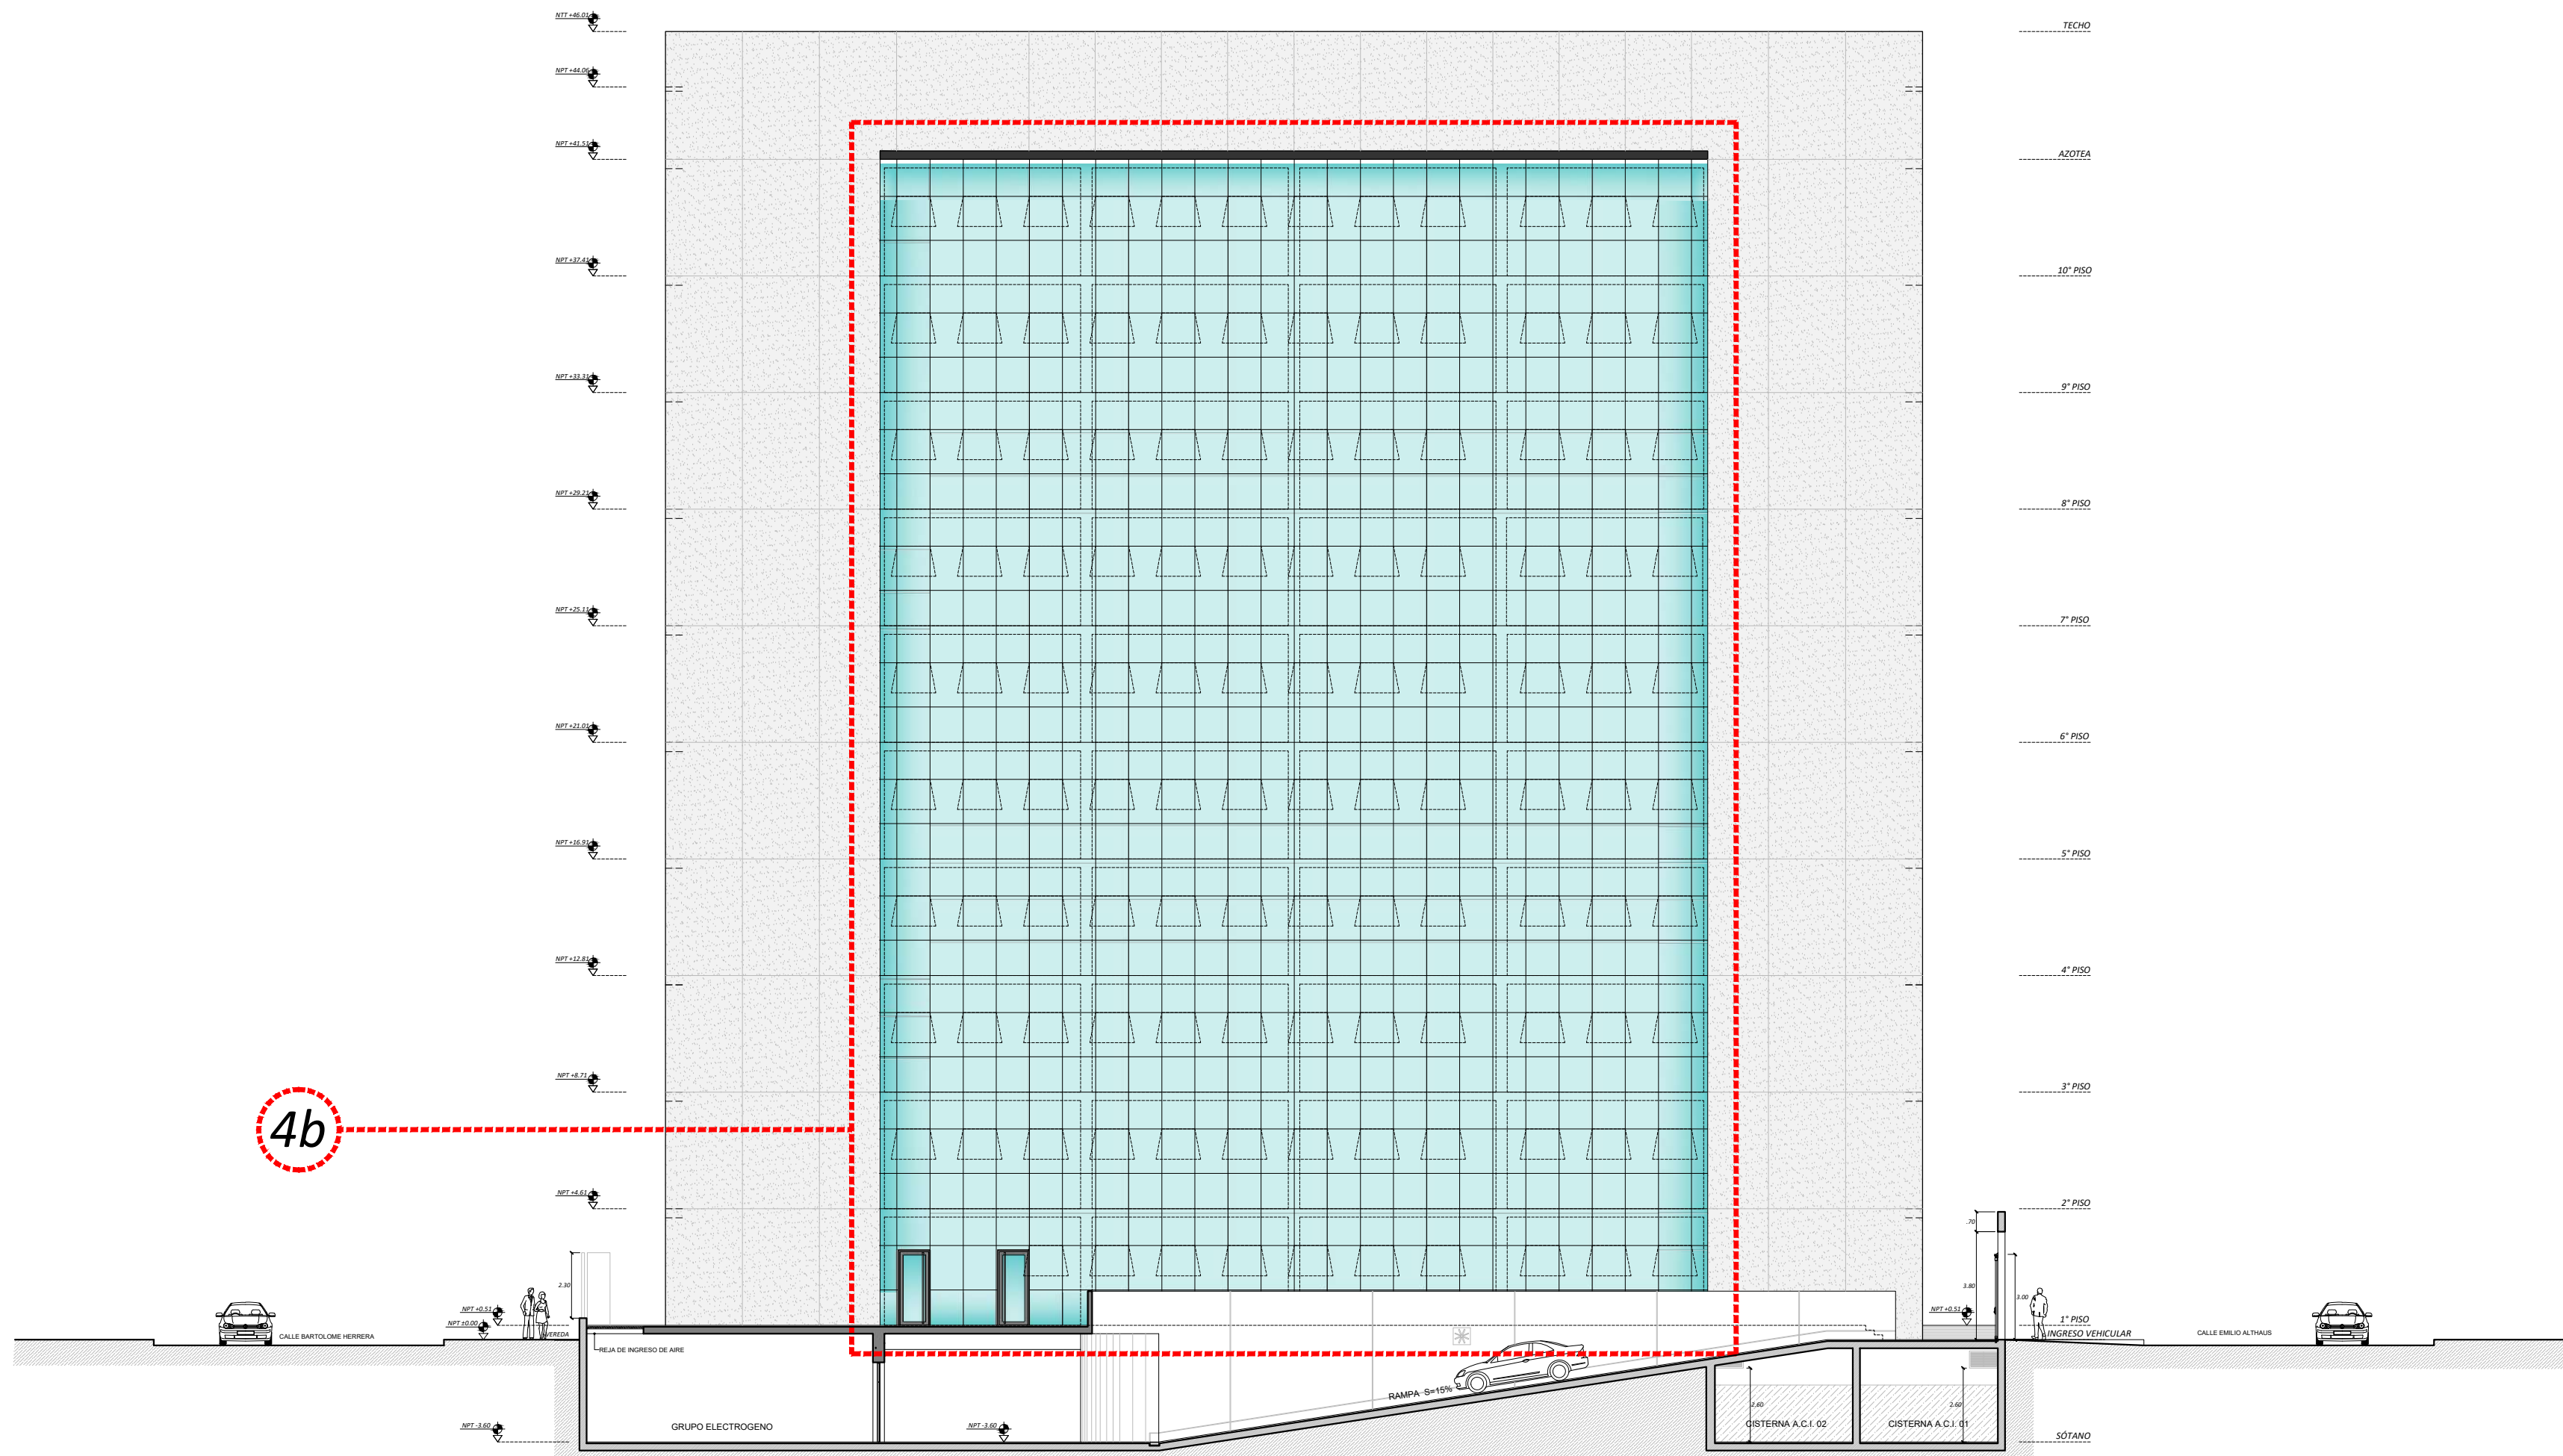

Ubicación:
Jr. Bartolomé Herrera n° 255,
distrito de Lince, provincia y
departamento de Lima

Proyecto:
Mantenimiento de la sede de la
Escuela Nacional de Control de la
Contraloría General de la República

Arquitecto:

Pedro Frank Durand Rojas
CAP: 18587

Actividad:

- 1 - Auditorio
- 2 - Pérgolas 1 y 2
- 3a - Baranda metálica 1
- 3b - Baranda metálica 2
- 3c - Baranda metálica 3
- 3d - Baranda metálica 4
- 3f - Baranda metálica 5
- 4a - Muro cortina 1
- 4b - Muro cortina 2
- 5a - Cobertura sector 1
- 5b - Cobertura sector 2
- 5c - Cobertura sector 3
- 5d - Cobertura sector 4
- 5e - Cobertura sector 5
- 5f - Cobertura sector 6
- 5g - Cobertura sector 7
- 5h - Cobertura Casona 2
- 5i - Cobertura auditorio
- 6a - Canaleta tramo 1
- 6b - Canaleta tramo 2
- 6c - Canaleta tramo 3
- 6d - Canaleta tramo 4
- 6f - Canaleta tramo 5
- 7a - Puerta cortafuego tip 1
- 7b - Puerta cortafuego tipo 2

Obra:

Plano de replanteo:
Arquitectura

Descripción:

Corte 4-4


Escala:
1/100

Fecha:
Enero 2024

Código interno:

Lámina:

A-09

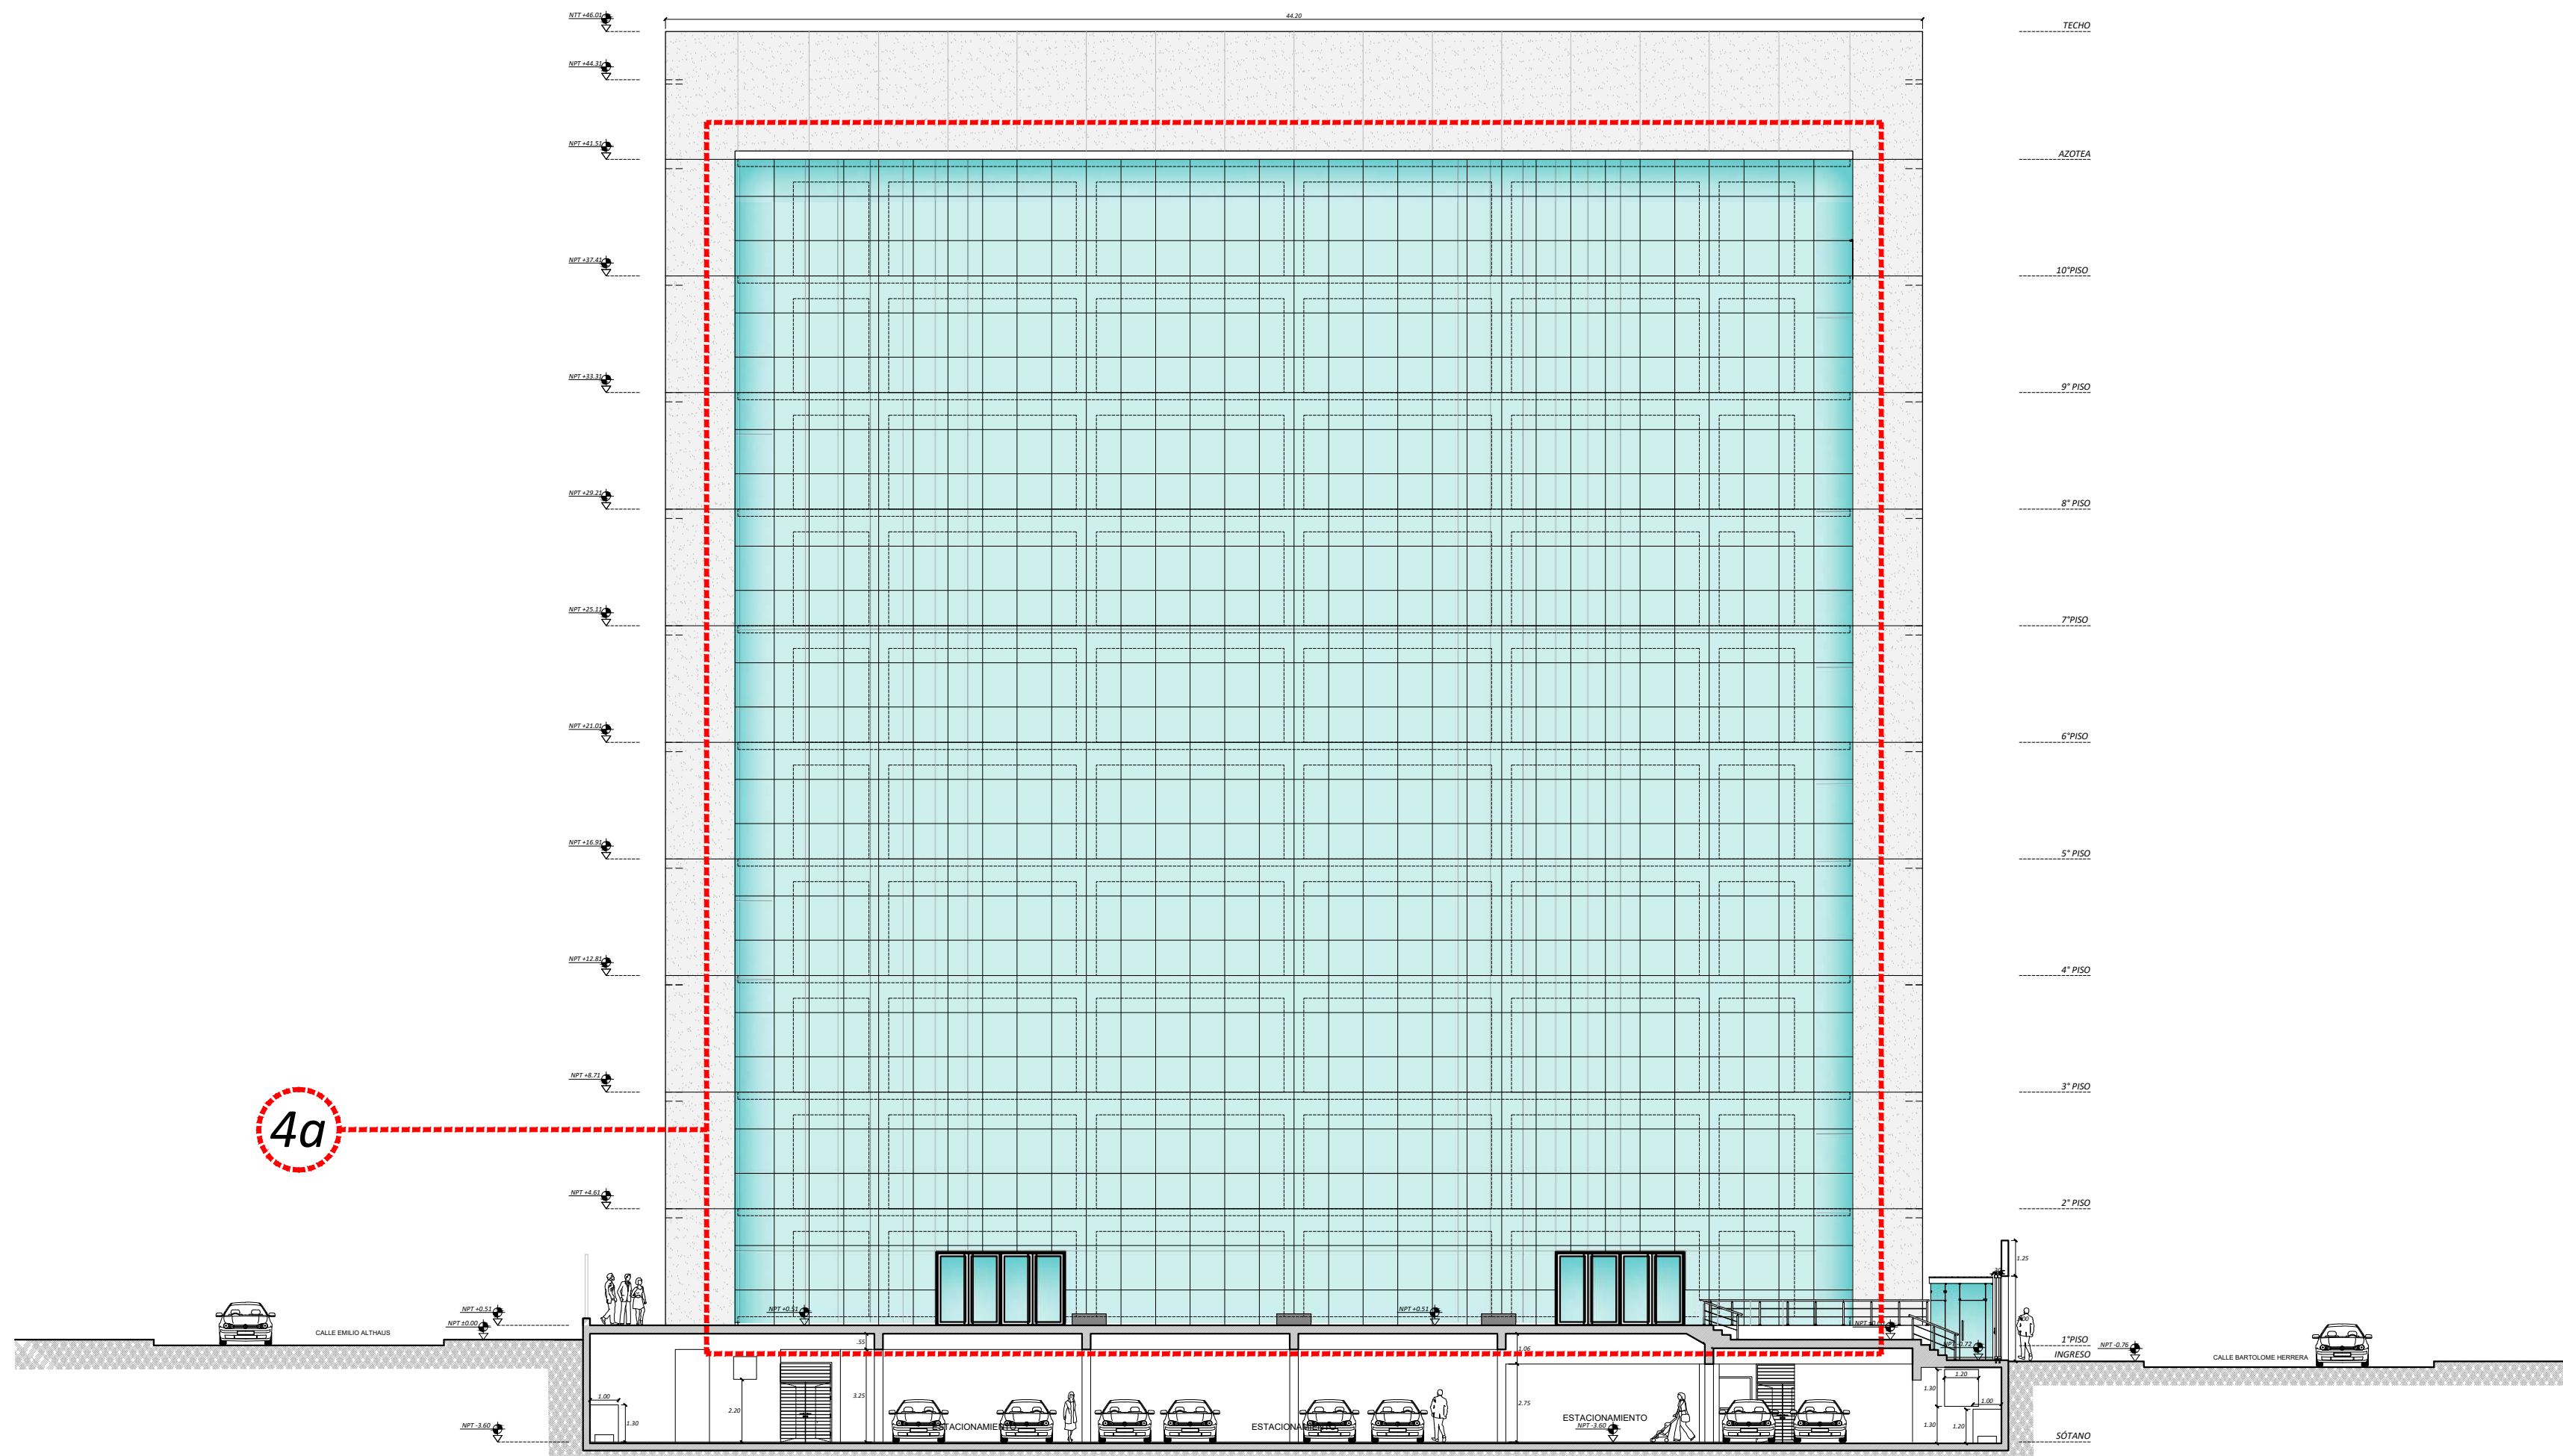

CORTE 4 - 4
ESC. 1/100

Ubicación:
Jr. Bartolomé Herrera n° 255,
distrito de Lince, provincia y
departamento de Lima

Proyecto:
Mantenimiento de la sede de la
Escuela Nacional de Control de la
Contraloría General de la República

Arquitecto:

Pedro Frank Durand Rojas
CAP: 18587

Actividad:

- 1 - Auditorio
- 2 - Pérgolas 1 y 2
- 3a - Baranda metálica 1
- 3b - Baranda metálica 2
- 3c - Baranda metálica 3
- 3d - Baranda metálica 4
- 3f - Baranda metálica 5
- 4a - Muro cortina
- 4b - Muro cortina 2
- 5a - Cobertura sector 1
- 5b - Cobertura sector 2
- 5c - Cobertura sector 3
- 5d - Cobertura sector 4
- 5e - Cobertura sector 5
- 5f - Cobertura sector 6
- 5g - Cobertura sector 7
- 5h - Cobertura Casona 2
- 5i - Cobertura auditorio
- 6a - Canaleta tramo 1
- 6b - Canaleta tramo 2
- 6c - Canaleta tramo 3
- 6d - Canaleta tramo 4
- 6f - Canaleta tramo 5
- 7a - Puerta cortafuego tip 1
- 7b - Puerta cortafuego tipo 2

Obra:

Plano de replanteo:

Arquitectura

Descripción:

Corte 2-2


Escala:
1/100


Fecha:
Enero 2024

Código Interno:


Lámina:

A-10

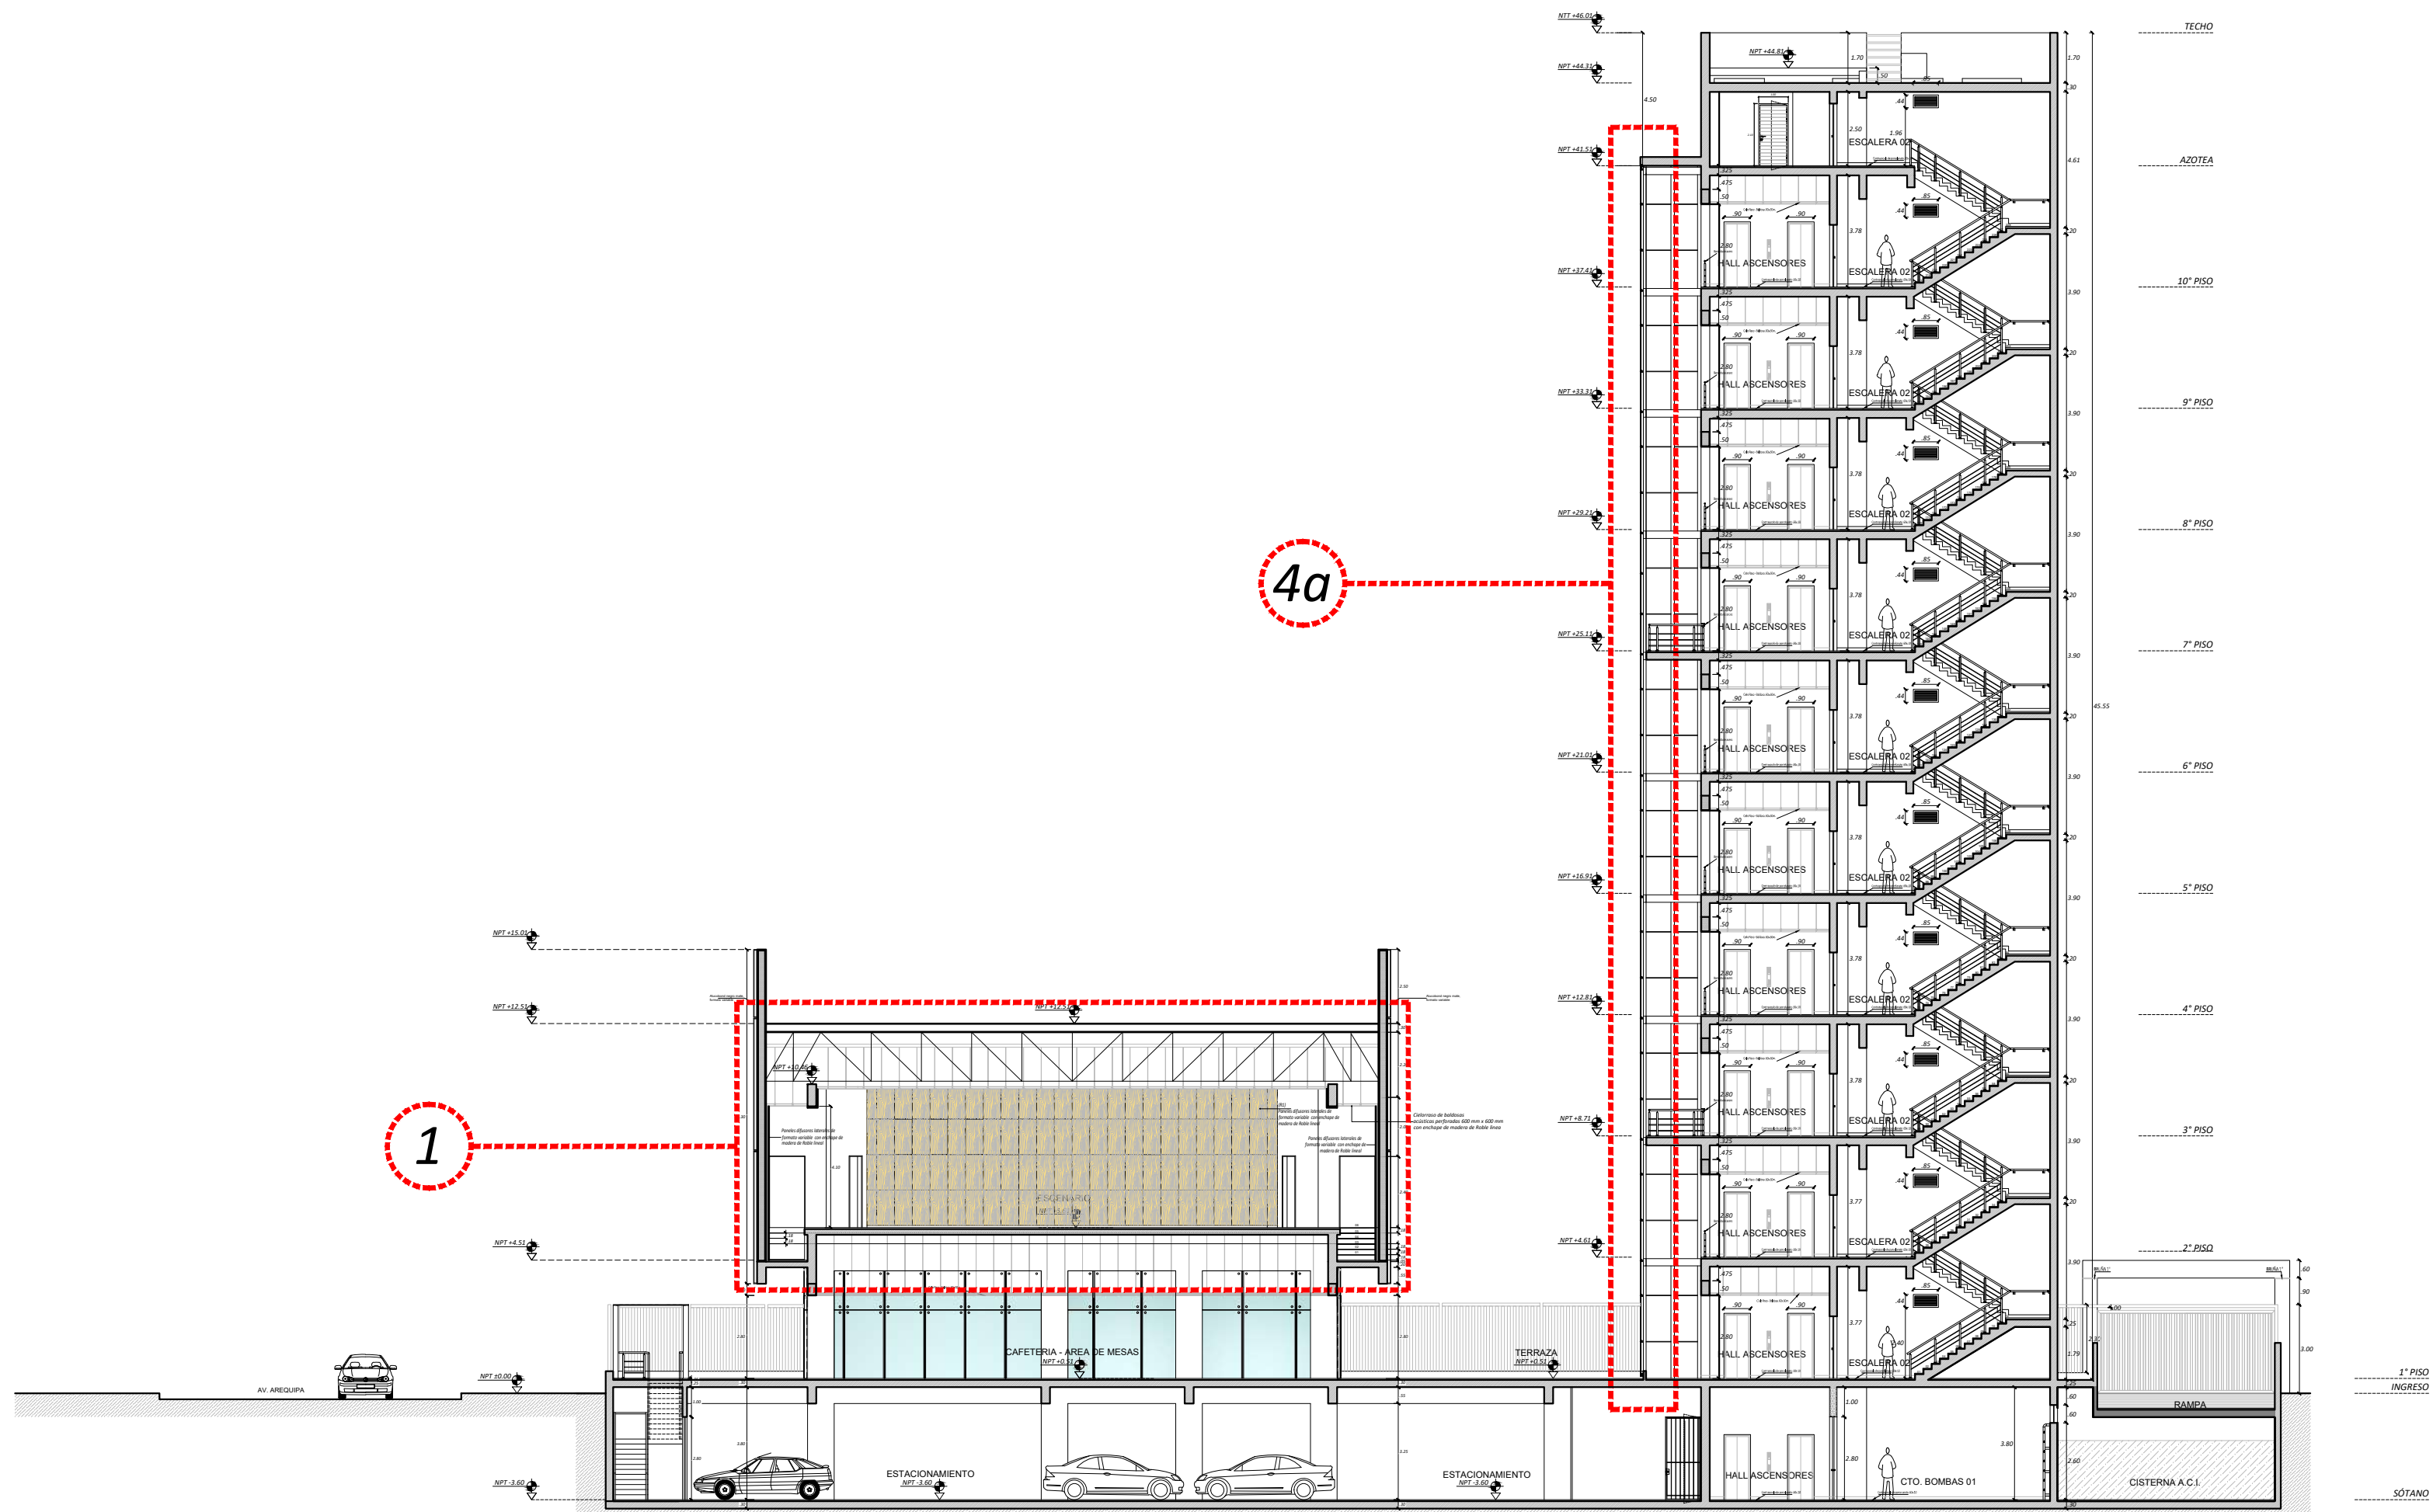

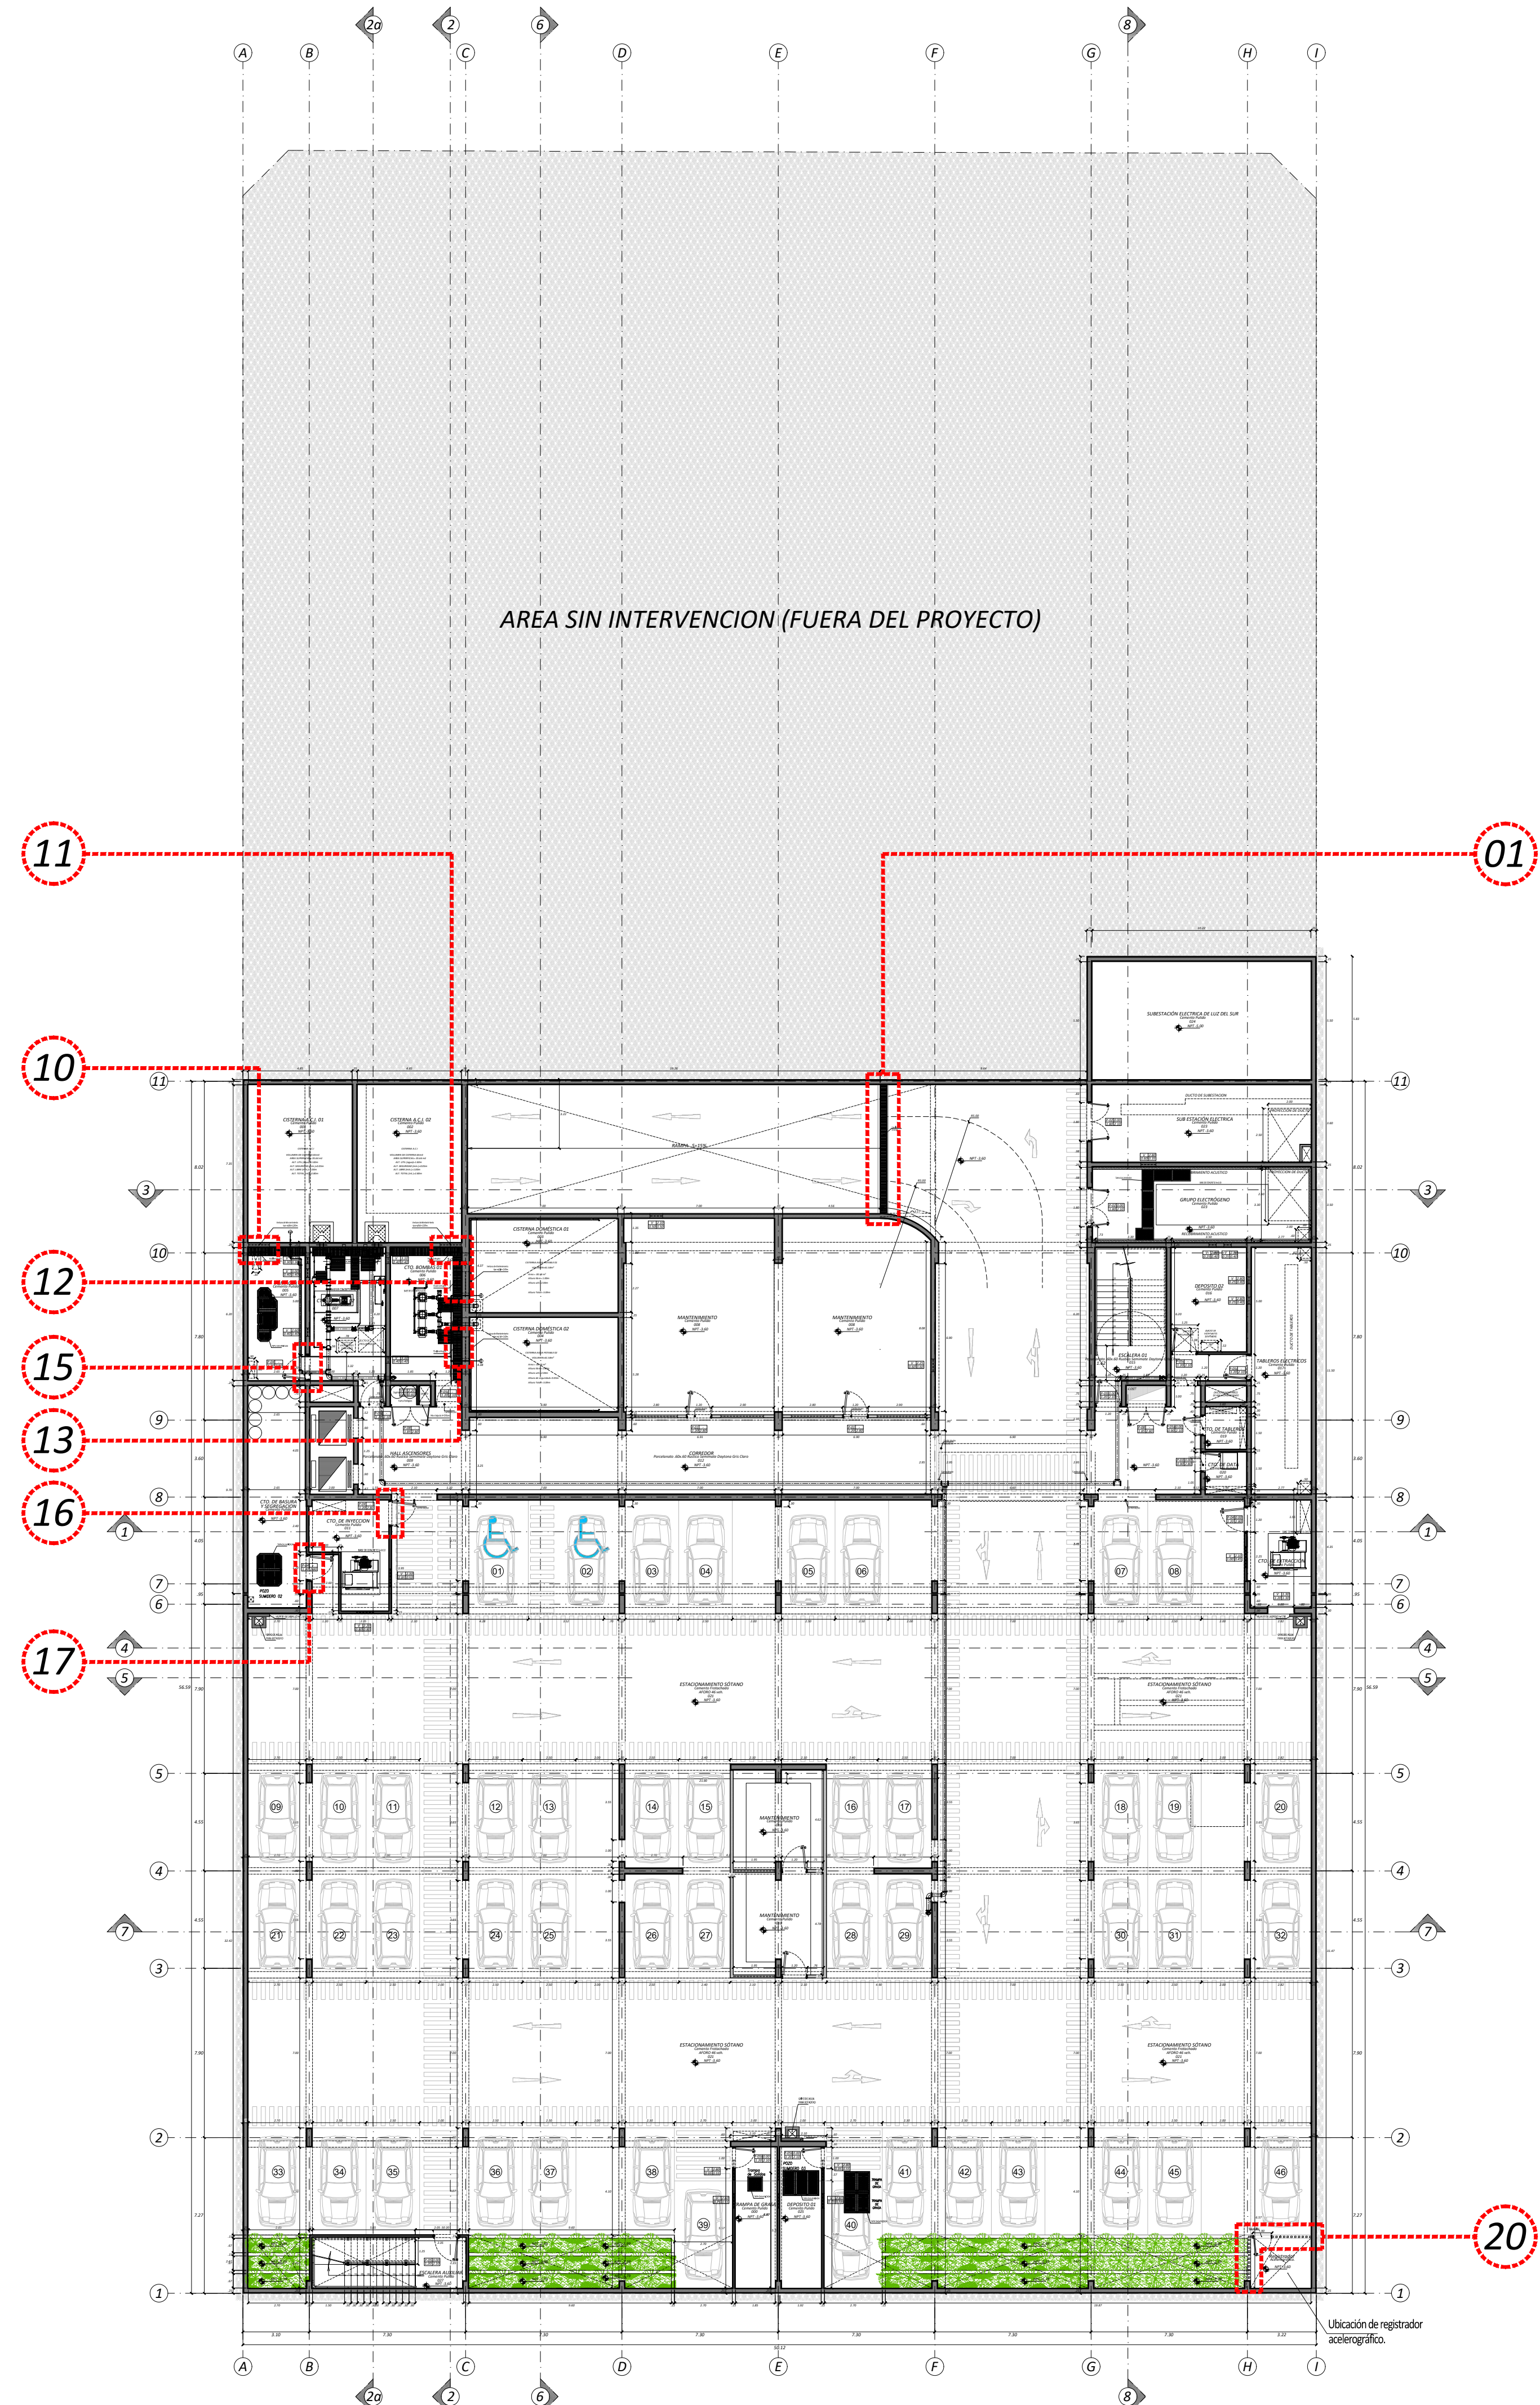

PLANTA SÓTANO
ESC. 1/100



Ubicación:
Jr. Bartolomé Herrera N° 255;
Distrito de Lince; Provincia de Lima;
Departamento de Lima

Proyecto:
Mantenimiento de la sede
de la Escuela Nacional de
Control de la Contraloría
General de la República

Arquitecto:
Arq. Pedro Durand Rojas
CAP - 18587

Observaciones:

Obra:

Plano de replanteo:
Arquitectura


Descripción:
AS-BUILT
Planta sótano

Escala:
1/100

Fecha:
Enero 2024


Código interno:

Lámina:
A-12

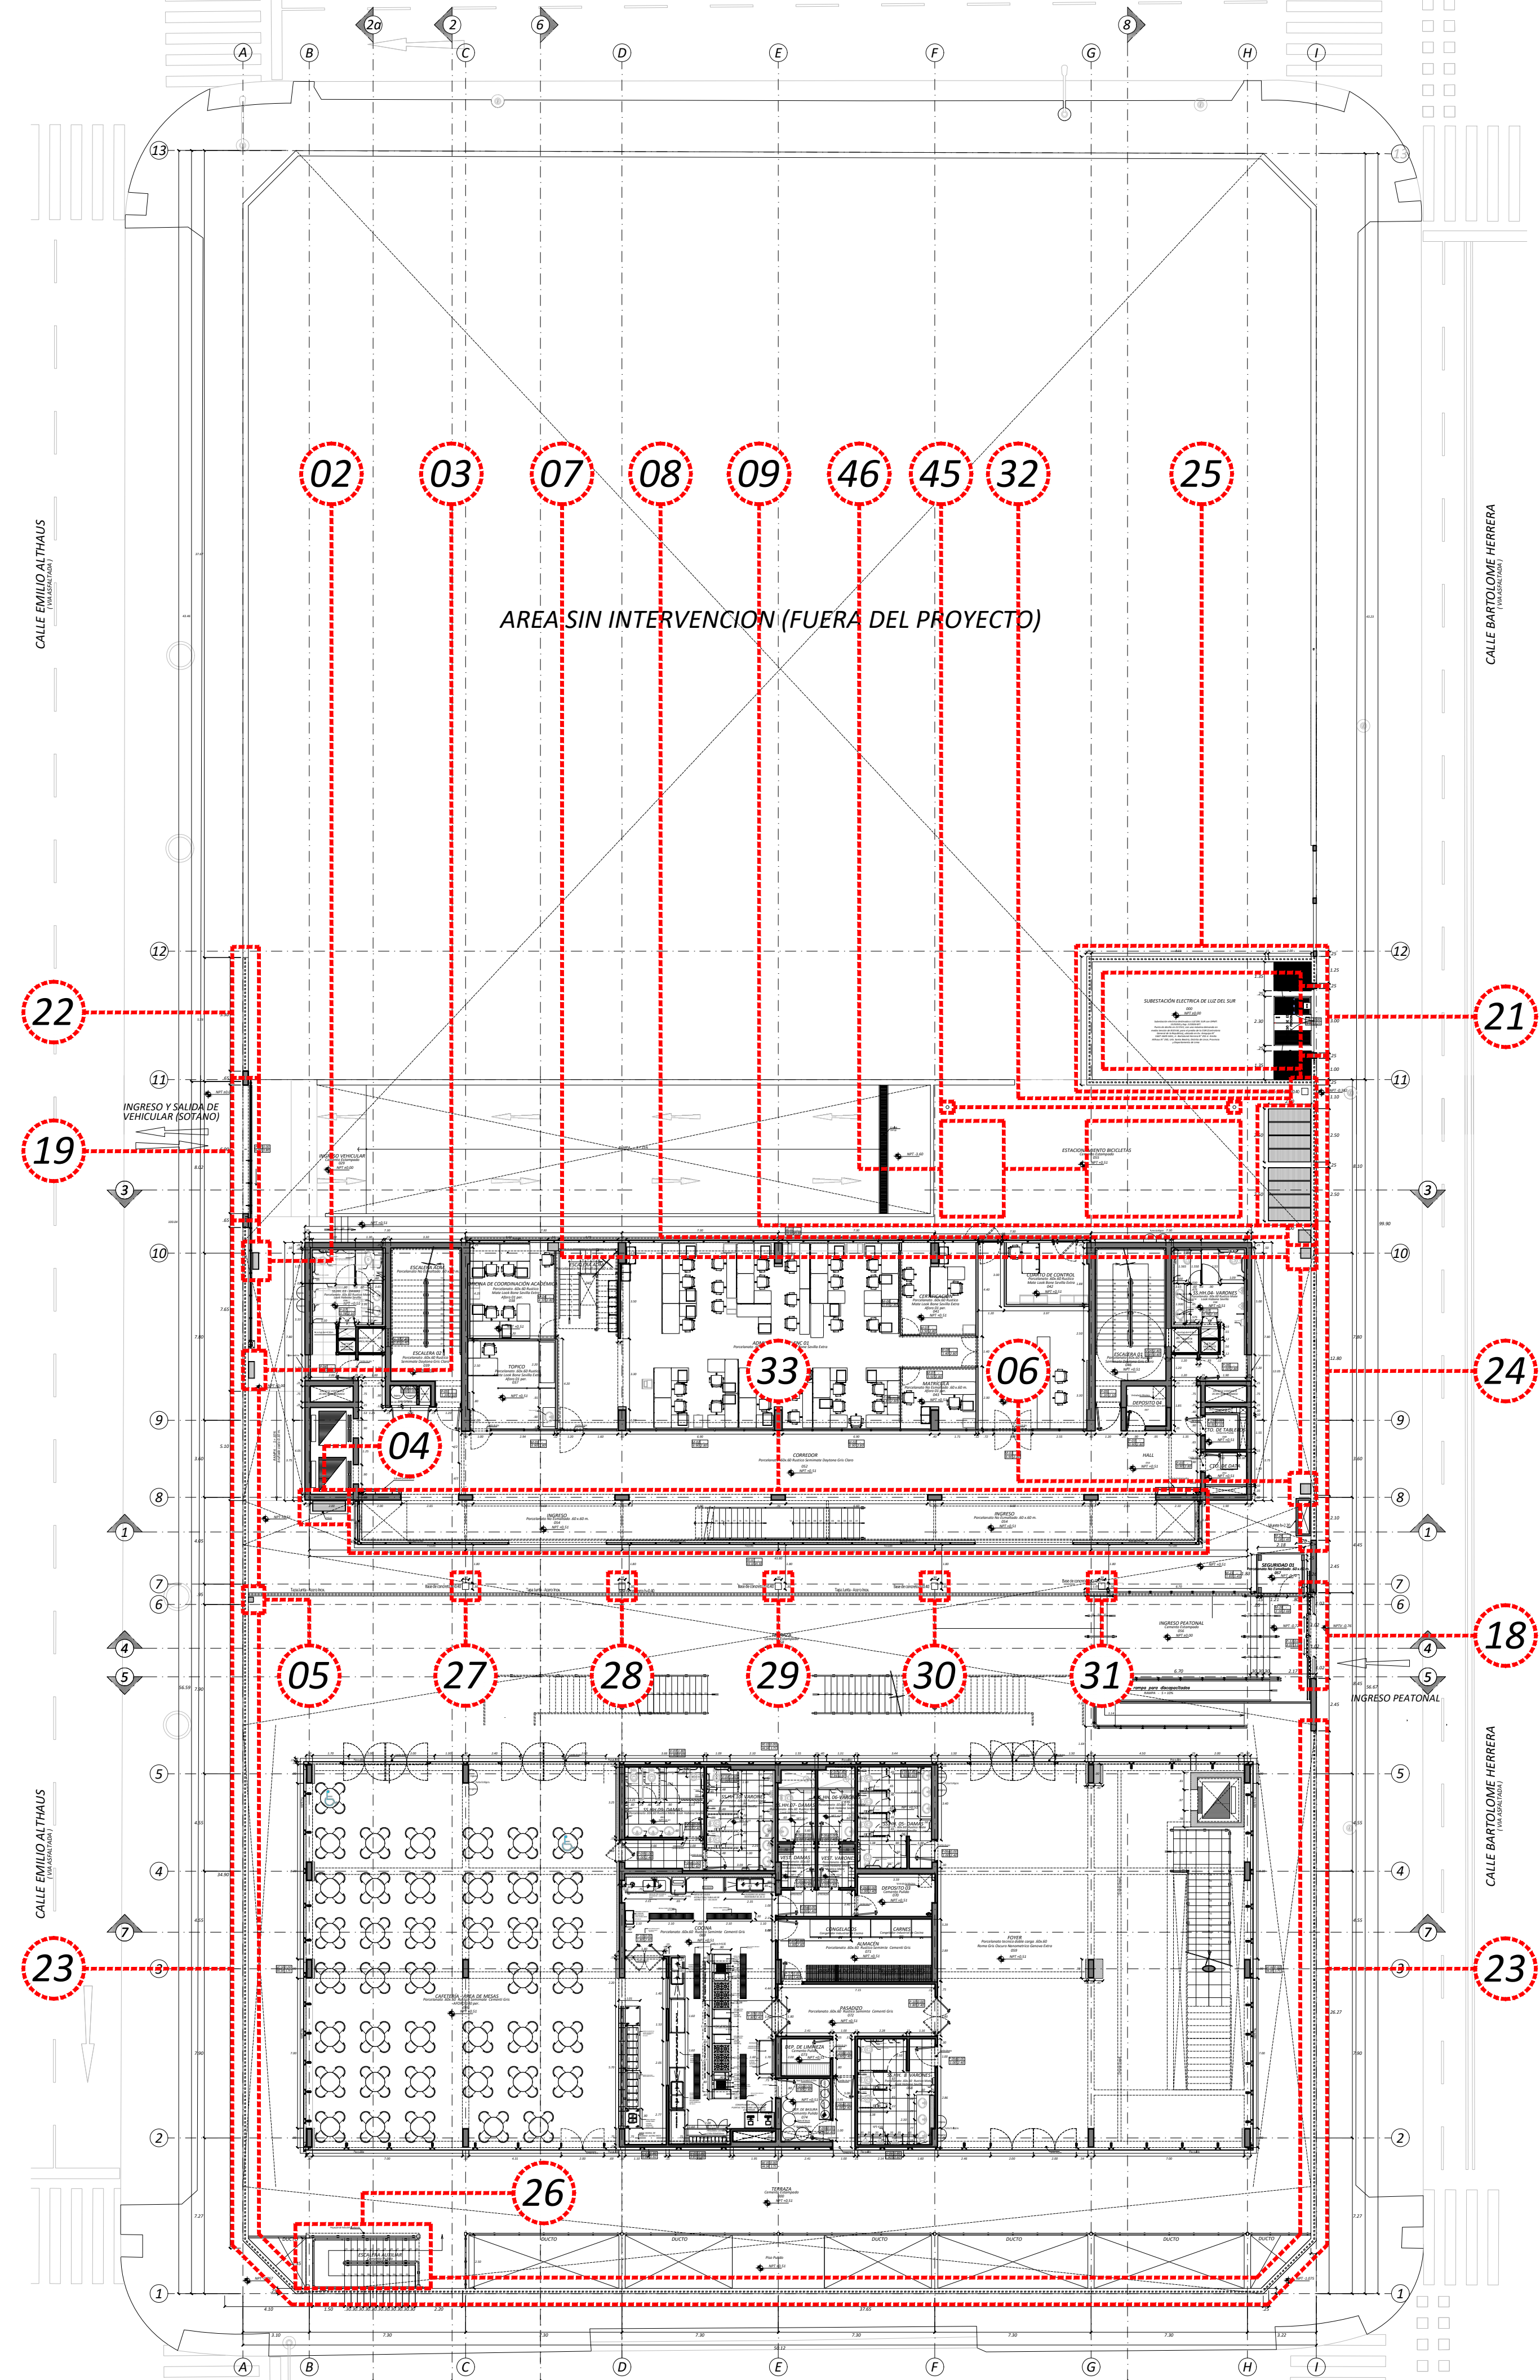

PLANTA PRIMER PISO
ESC. 1/100

AVENIDA AREQUIPA
(VIA ASFALTADA)



Ubicación:
Jr. Bartolomé Herrera N° 255;
Distrito de Lince; Provincia de Lima;
Departamento de Lima

Proyecto:
Mantenimiento de la sede
de la Escuela Nacional de
Control de la Contraloría
General de la República

Arquitecto:
Arq. Pedro Durand Rojas
CAP - 18587

Observaciones:

Obra:


Plano de replanteo:
Arquitectura

Descripción:
AS-BUILT
Planta primer piso

Escala: 1/100	Fecha: Enero 2024
------------------	----------------------

Código interno:

Lámina:
A-13

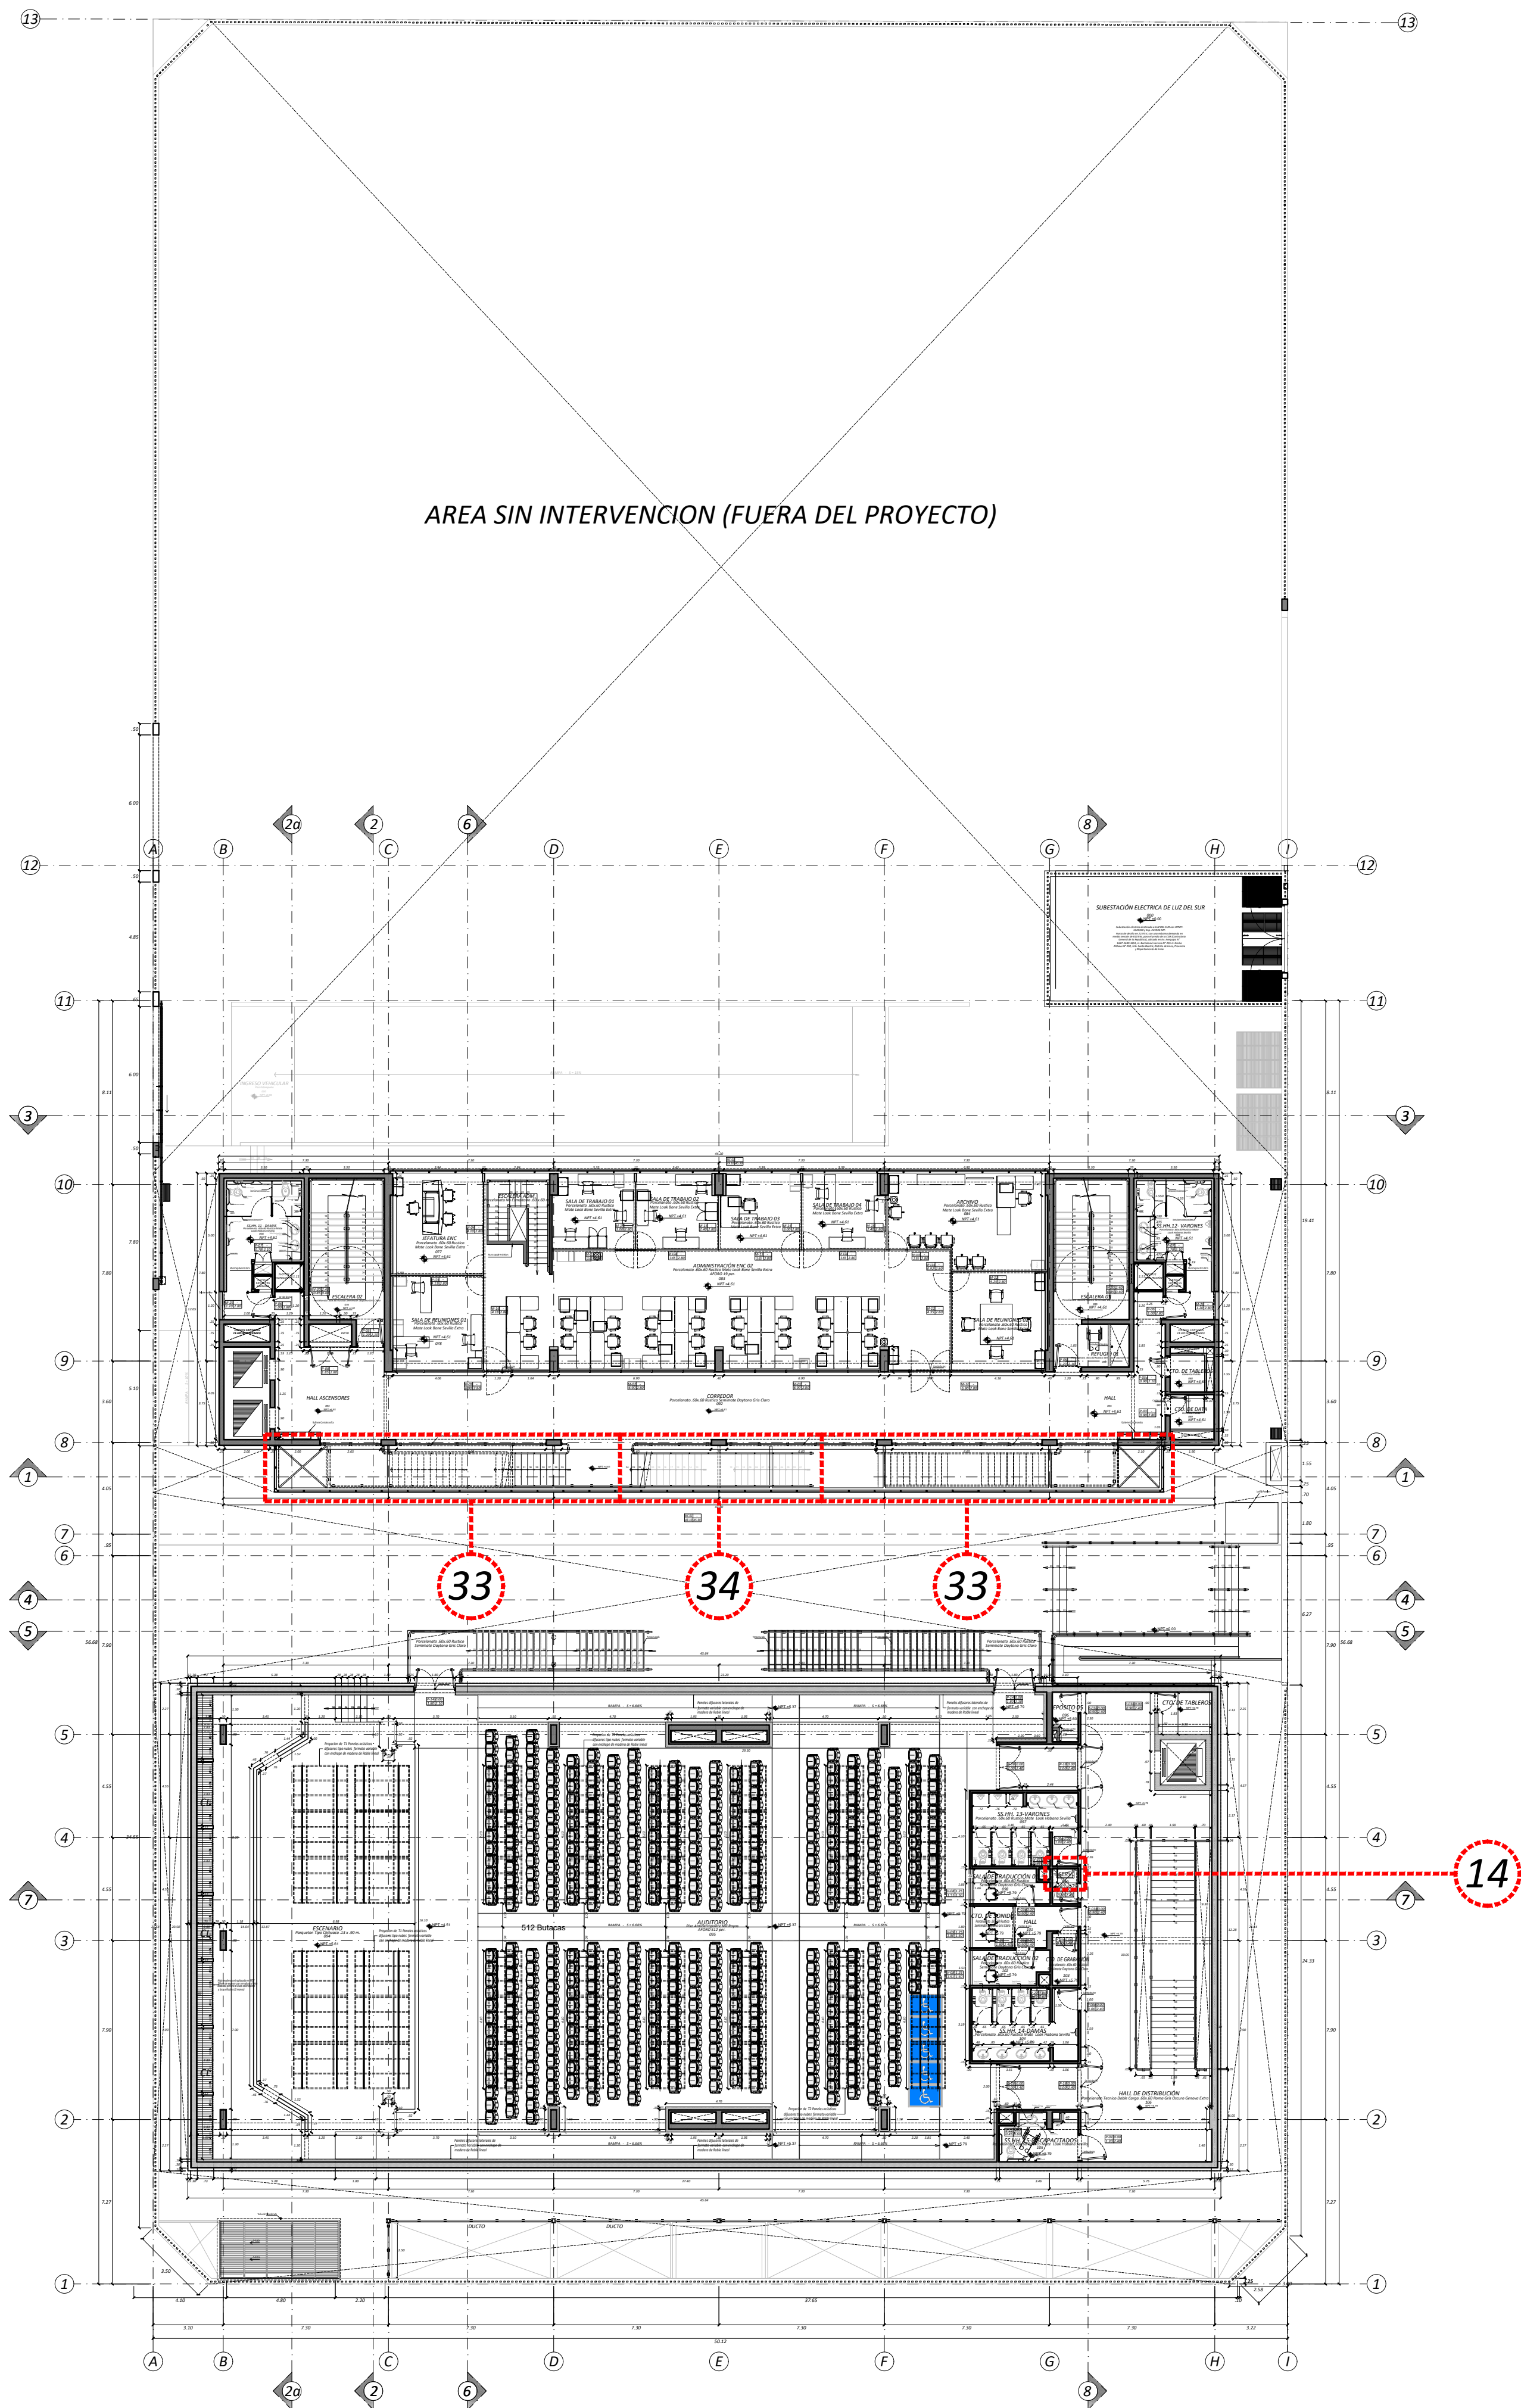

Ubicación:
Jr. Bartolomé Herrera N° 255;
Distrito de Lince; Provincia de Lima;
Departamento de Lima

Proyecto:
Mantenimiento de la sede
de la Escuela Nacional de
Control de la Contraloría
General de la República

Arquitecto:
Arq. Pedro Durand Rojas
CAP - 18587

Observaciones:

Obra:

Plano de replanteo:
Arquitectura

Descripción:
AS-BUILT
Planta segundo piso


Escala:
1/100

Fecha:
Enero 2024

Código interno:

Lámina:

A-14

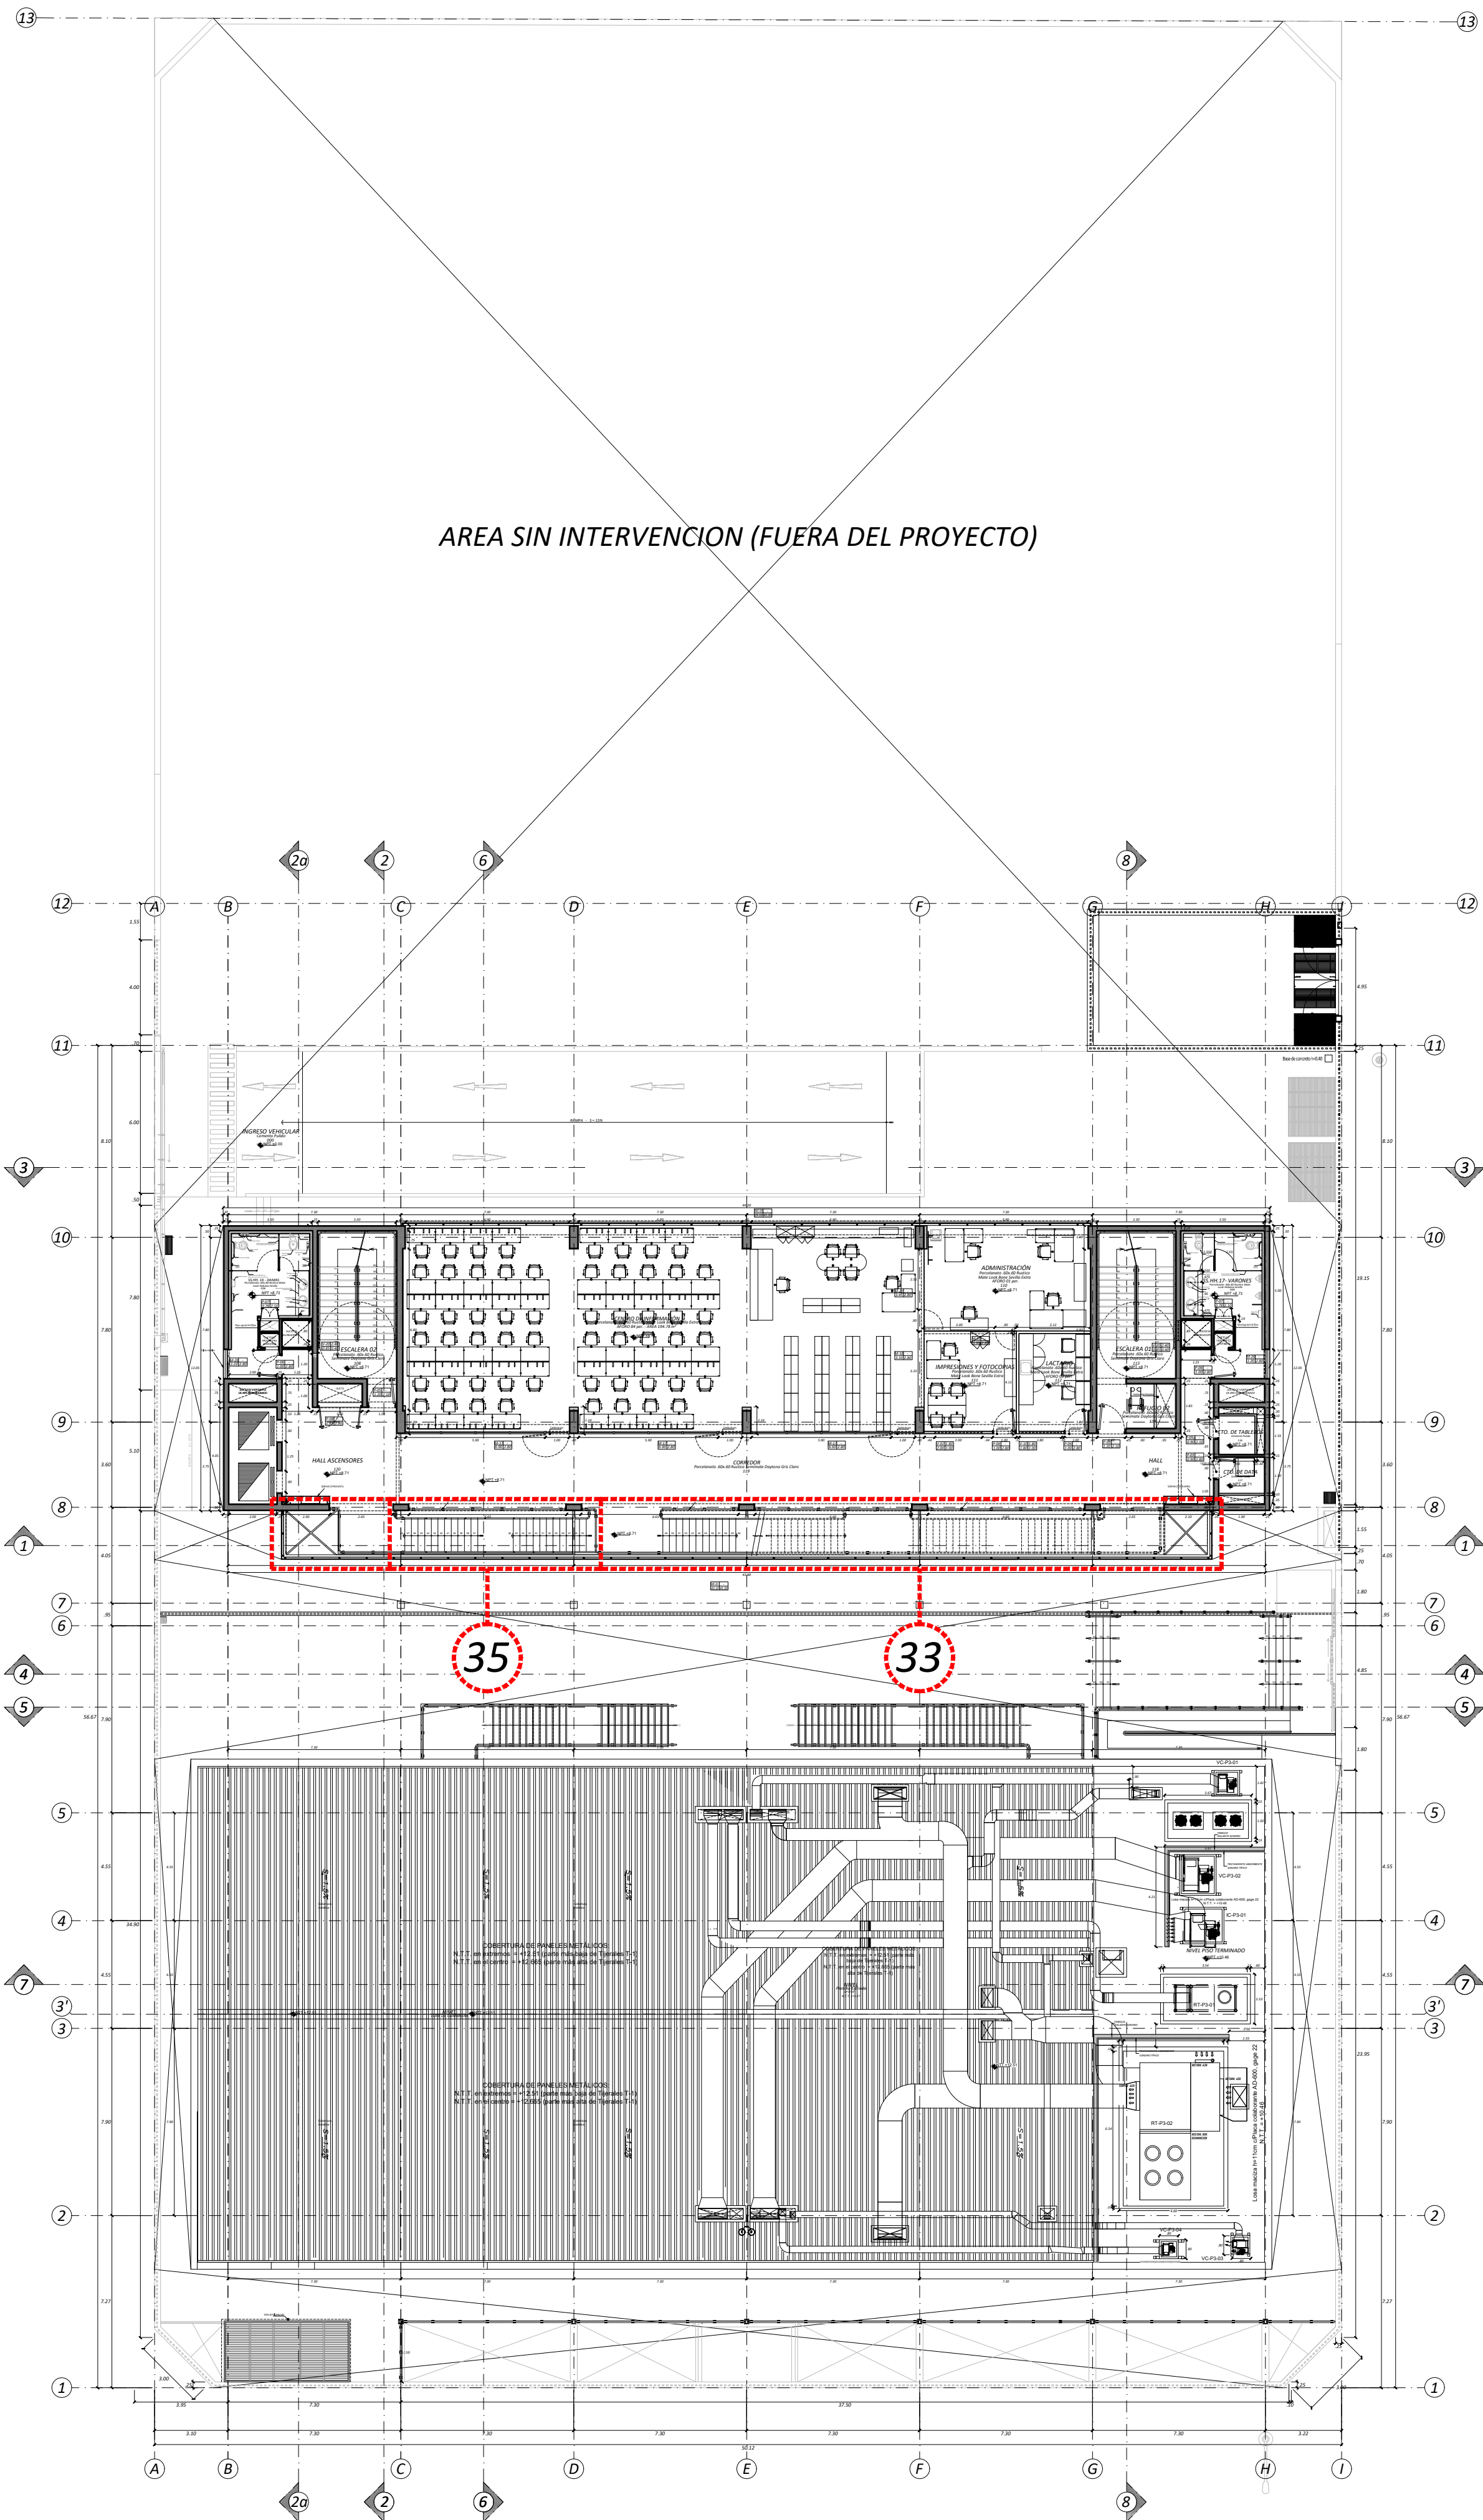

Ubicación:
Jr. Bartolomé Herrera N° 255;
Distrito de Lince; Provincia de Lima;
Departamento de Lima

Proyecto:
Mantenimiento de la sede
de la Escuela Nacional de
Control de la Contraloría
General de la República

Arquitecto:

Arq. Pedro Durand Rojas
CAP - 18587

Observaciones:

Obra:

Plano de replanteo:

Arquitectura

Descripción:

AS-BUILT
Planta tercer piso


Escala:
1/100

Fecha:
Enero 2024

Código interno:

Lámina:

A-15

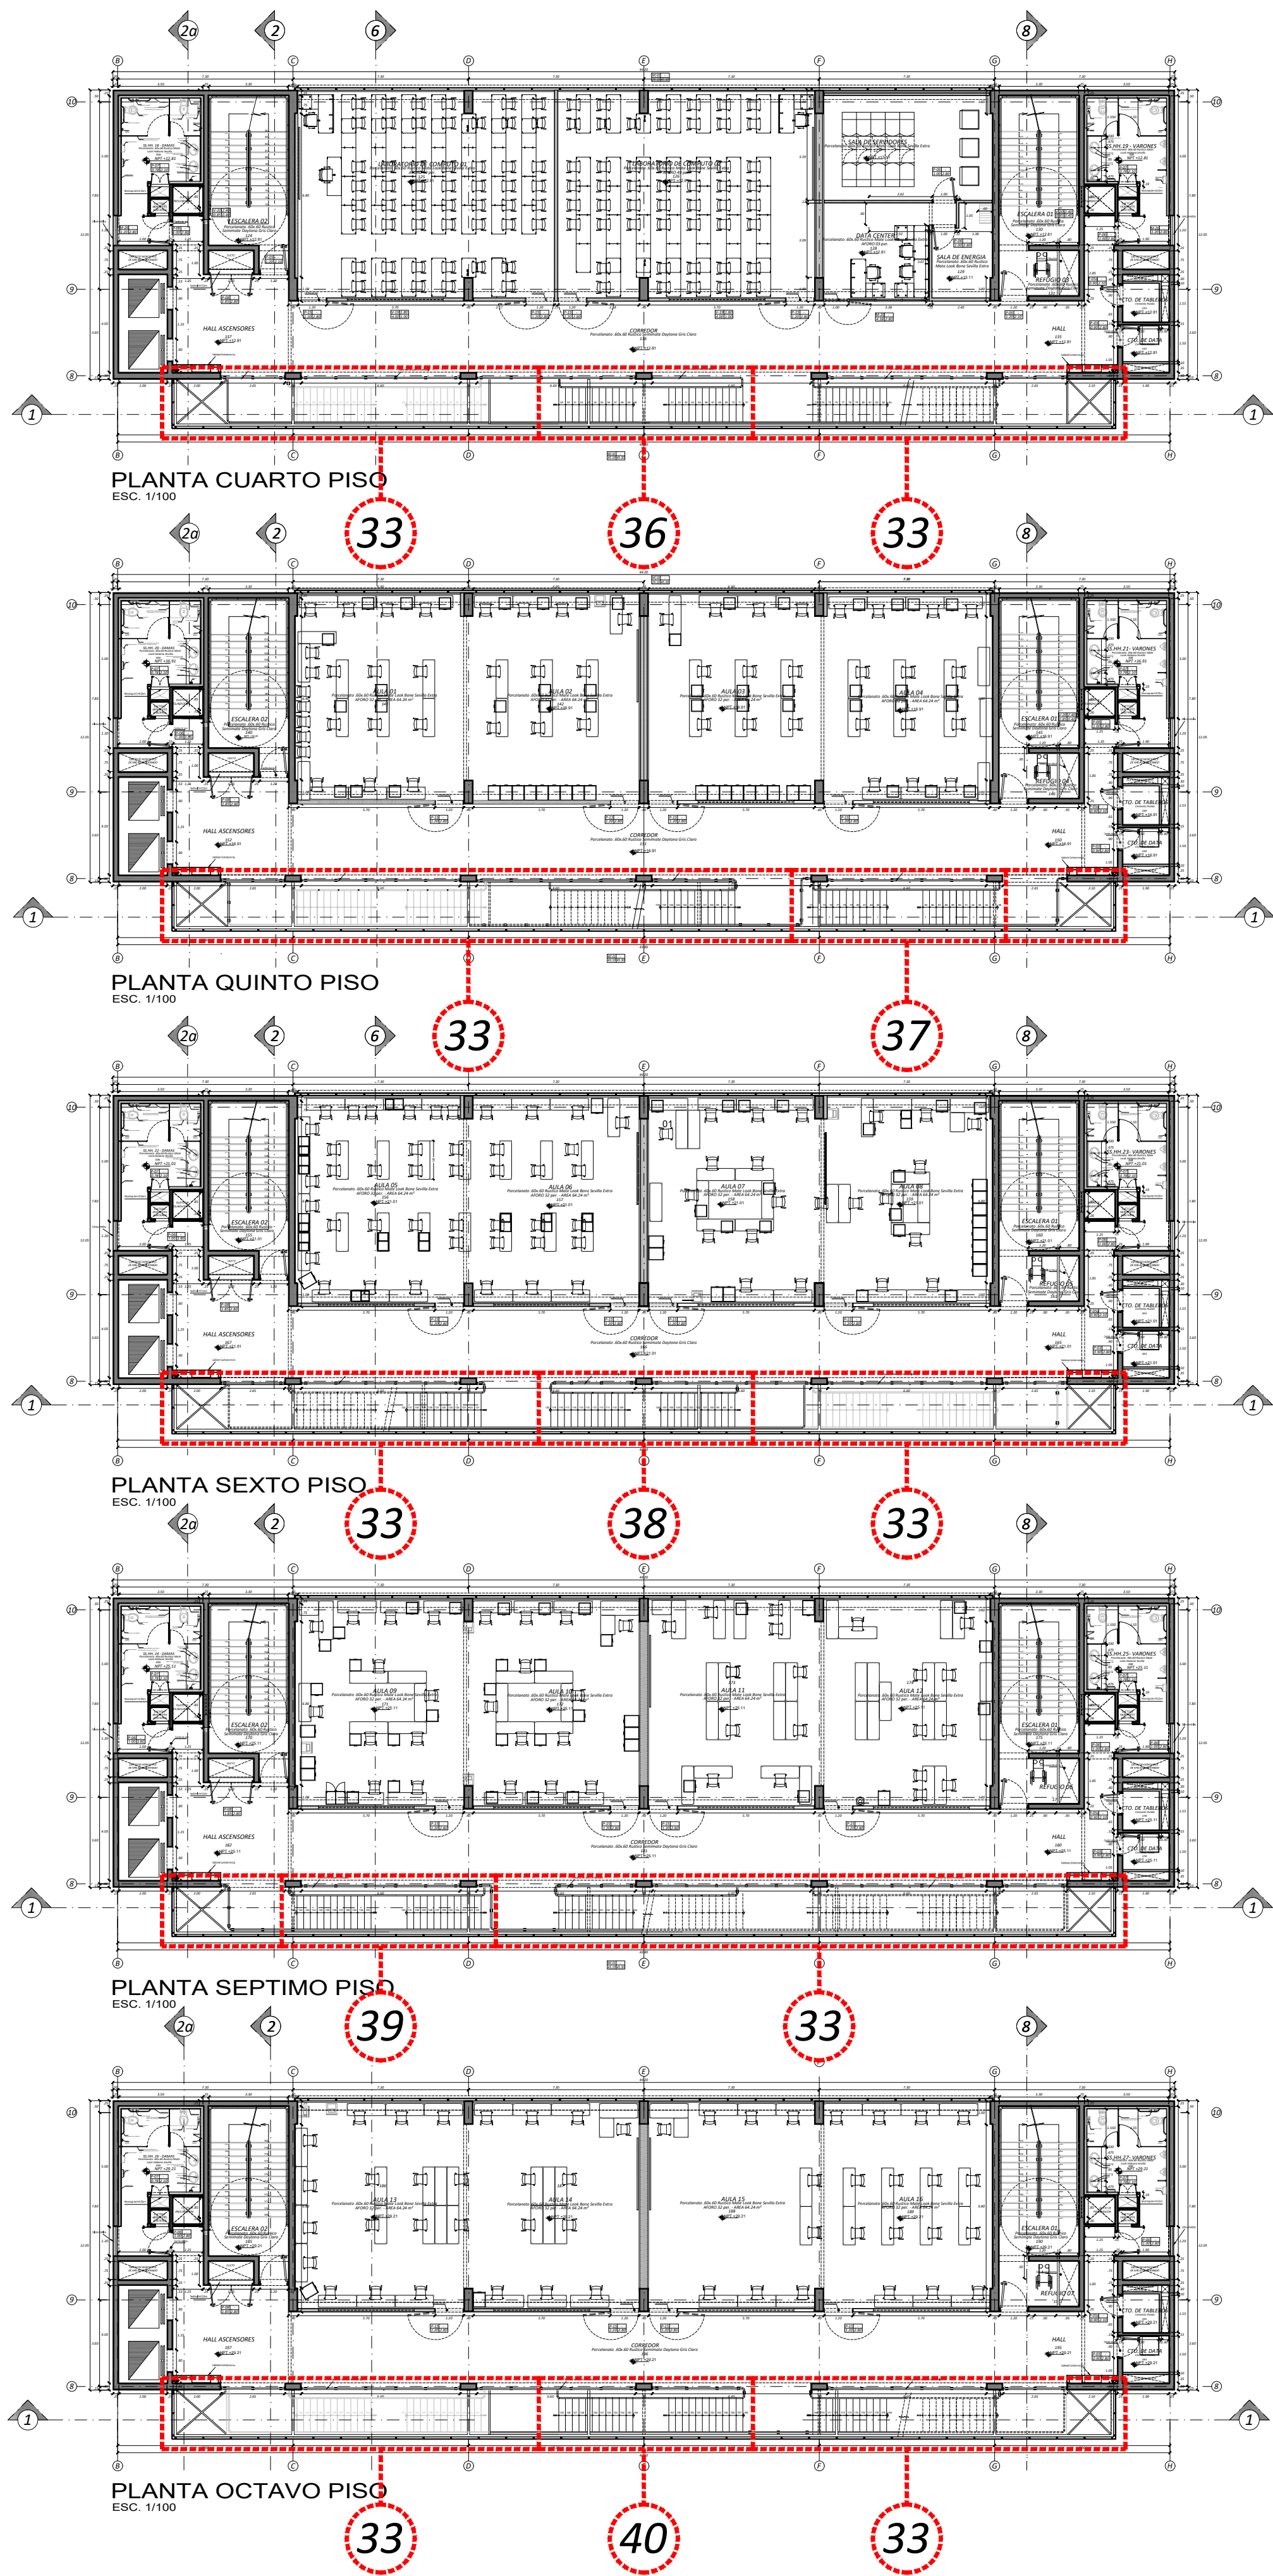

Ubicación:
Jr. Bartolomé Herrera N° 355;
Distrito de Lince; Provincia de Lima;
Departamento de Lima

Proyecto:
Mantenimiento de la sede
de la Escuela Nacional de
Control de la Contraloría
General de la República

Arquitecto:
Arq. Pedro Durand Rojas
CAP - 18587

Observaciones:

Obra:

Plano de replanteo:
Arquitectura


Descripción:
AS-BUILT
Planta cuarto, quinto, sexto,
séptimo y octavo piso

Escala: 1/100
Fecha: Enero 2024

Código interno:

Lámina:

A-16

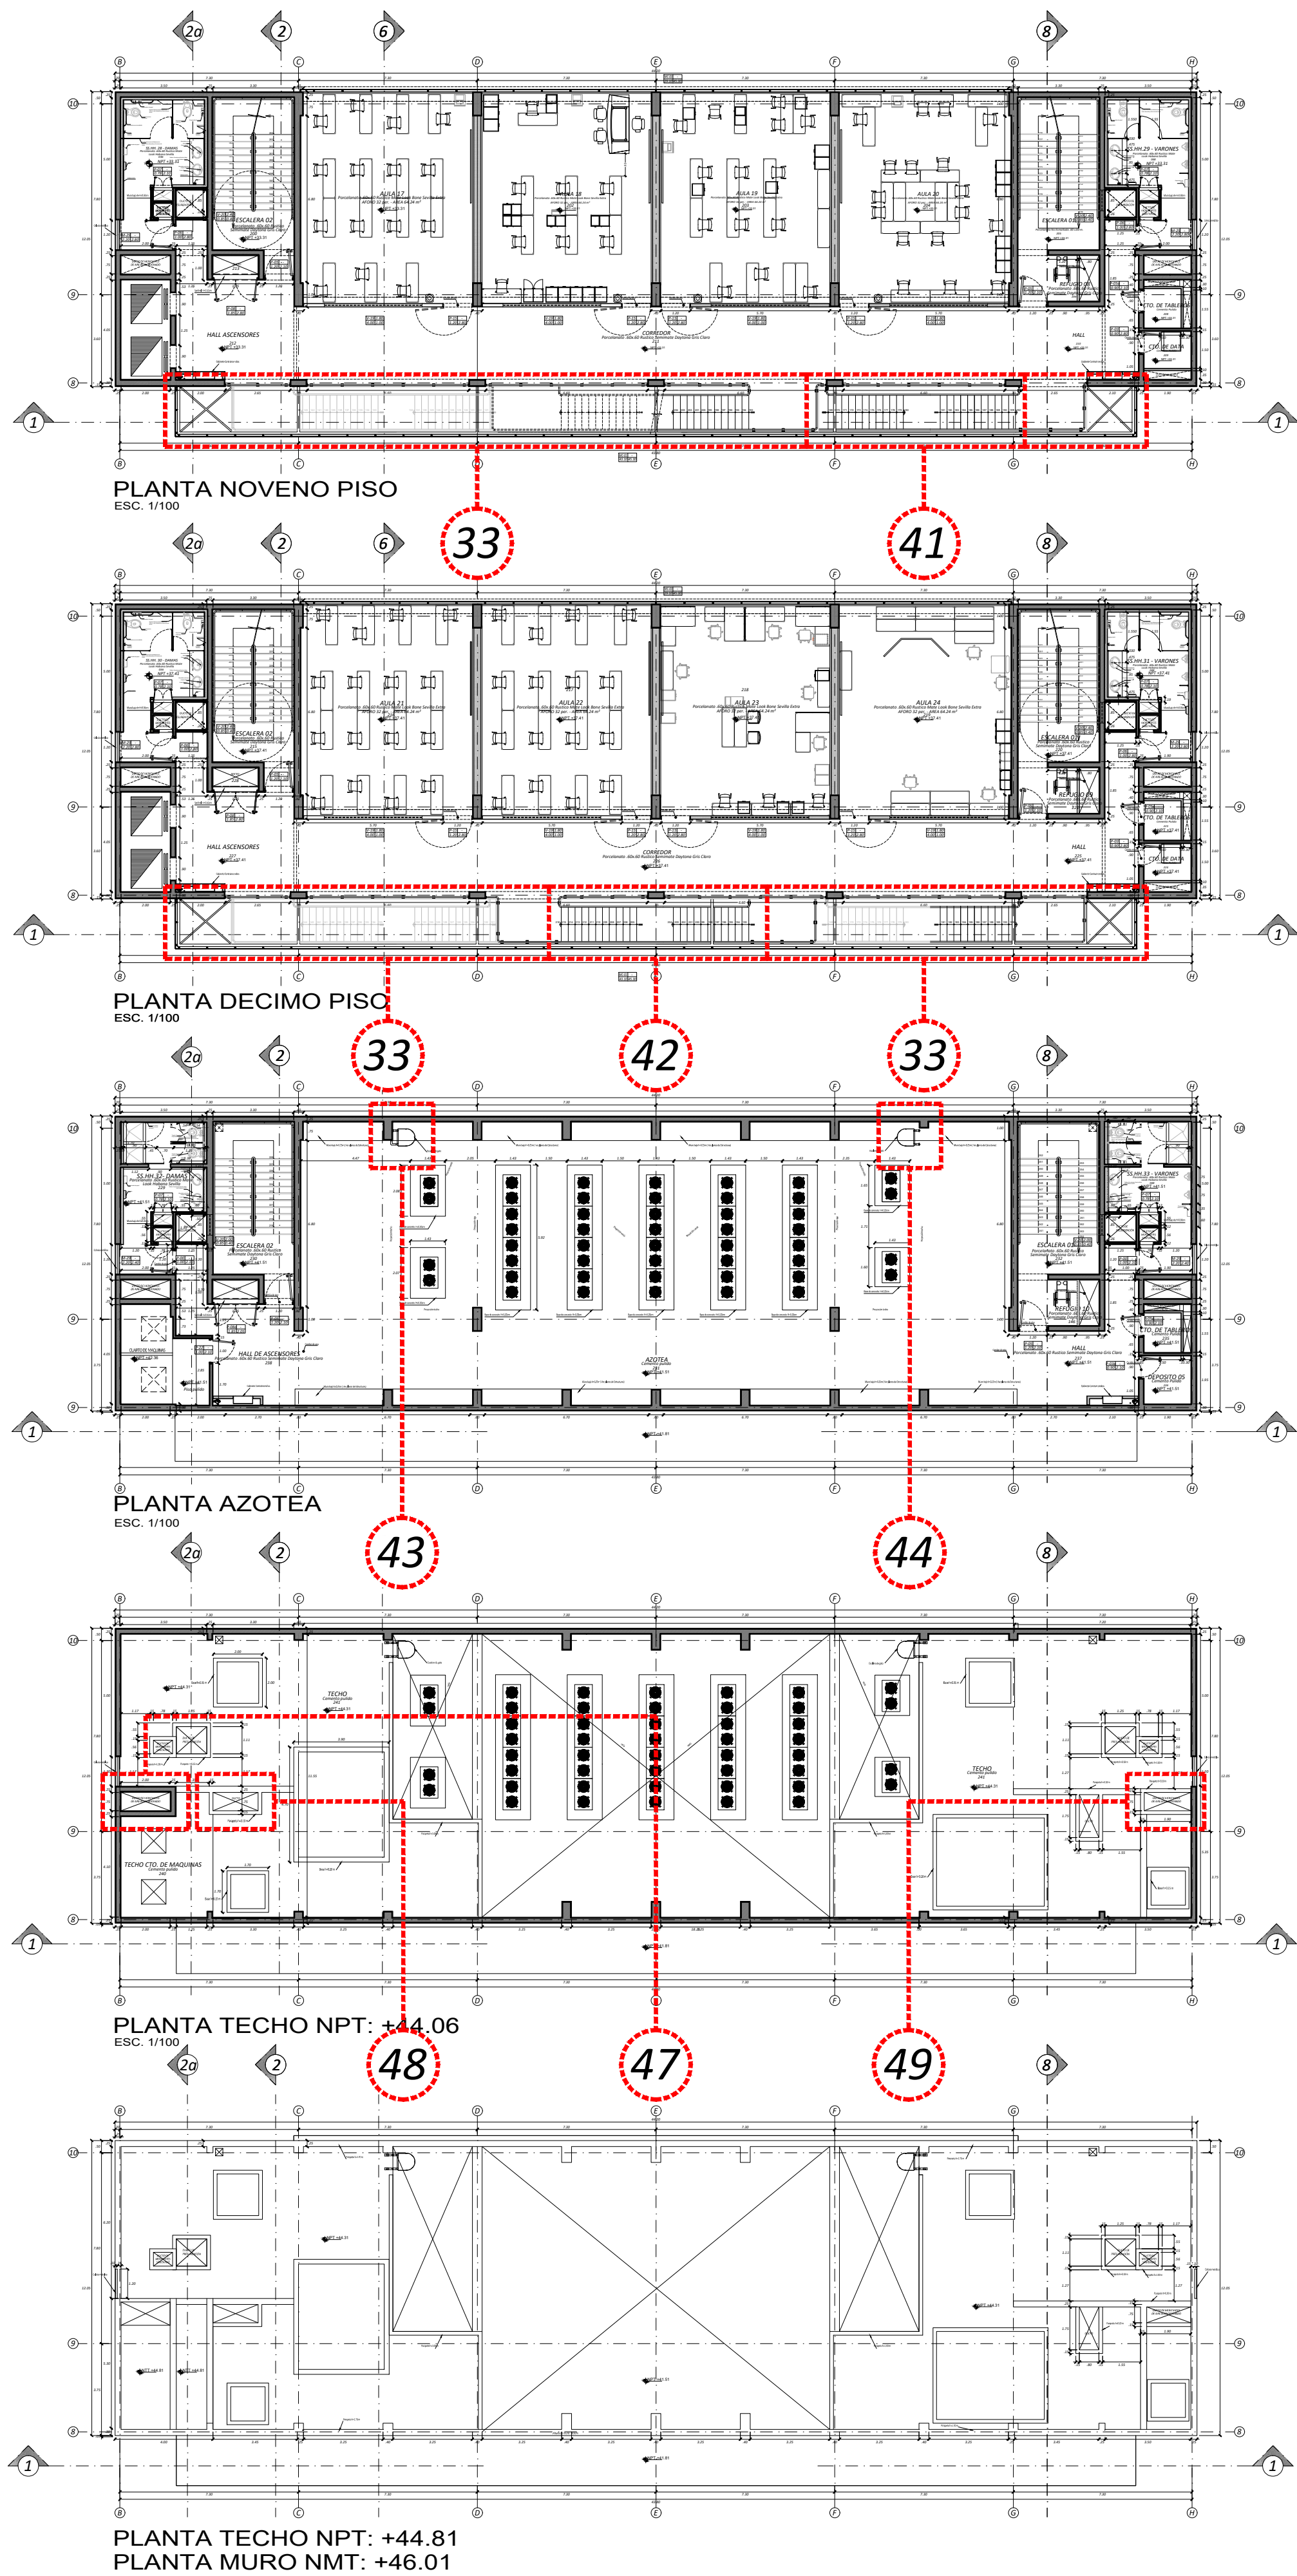

Ubicación:
Jr. Bartolomé Herrera N° 355;
Distrito de Lince; Provincia de Lima;
Departamento de Lima

Proyecto:
Mantenimiento de la sede
de la Escuela Nacional de
Control de la Contraloría
General de la República

Arquitecto:
Arq. Pedro Durand Rojas
CAP - 18587

Observaciones:

Obra:

Plano de replanteo:
Arquitectura

Descripción:
AS-BUILT
Planta noveno y décimo piso,
azotea y techo

Escala: 1/100
Fecha: Enero 2024

Código interno:

Lámina:

A-17